

DESCRIPTIVO	QTD.	REF.	DESENHO	COMENTÁRIOS
Laminado e temperado 24mm (12.12.4) Extraclear Neutral 67 Heat Soak Test	1	2.01N		- Serigrafia RAL7016 (Anthracite) nas larguras (conforme desenho)
Laminado e temperado 24mm (12.12.4) Extraclear Neutral 67 Heat Soak Test	1	2.02N		- Serigrafia RAL7016 (Anthracite) nas larguras (conforme desenho)
Laminado e temperado 24mm (12.12.4) Extraclear Neutral 67 Heat Soak Test	3	2.03N		- Serigrafia RAL7016 (Anthracite) nas larguras (conforme desenho)
Laminado e temperado 24mm (12.12.4) Extraclear Neutral 67 Heat Soak Test	14	2.04N		- Serigrafia RAL7016 (Anthracite) nas larguras (conforme desenho)
Laminado e temperado 24mm (12.12.4) Extraclear Neutral 67 Heat Soak Test	1	2.05N		- Serigrafia RAL7016 (Anthracite) nas larguras (conforme desenho)
Laminado e temperado 24mm (12.12.4) Extraclear Neutral 67 Heat Soak Test	20	2.06N		- Serigrafia RAL7016 (Anthracite) nas larguras (conforme desenho)

Laminado e temperado 24mm (12.12.4) Extraclear Neutral 67 Heat Soak Test	1	2.07N		- Serigrafia RAL7016 (Anthracite) nas larguras (conforme desenho)
Laminado e temperado 24mm (12.12.4) Extraclear Neutral 67 Heat Soak Test	1	2.08N		- Serigrafia RAL7016 (Anthracite) nas larguras (conforme desenho)
Laminado e temperado 24mm (12.12.4) Extraclear Neutral 67 Heat Soak Test	1	2.09N		- Serigrafia RAL7016 (Anthracite) nas larguras (conforme desenho)
Laminado e temperado 24mm (12.12.4) Extraclear Neutral 67 Heat Soak Test	1	2.10N		- Serigrafia RAL7016 (Anthracite) nas larguras (conforme desenho)
Laminado e temperado 24mm (12.12.4) Extraclear Neutral 67 Heat Soak Test	1	2.11N		- Serigrafia RAL7016 (Anthracite) nas larguras (conforme desenho)

MATERIAL:	ELAB. POR: RUTE PEREIRA	OBRAPF N.°	<b>MARTIFER</b> ALUMÍNIOS
ACABAMENTO:	DATA: 20-Mai-14	2009	
PESO TOTAL: <b>Kg</b>	VERIF. POR:	LOTE:	N.° DESENHO
AREA TOTAL: 1931,23m2	Designação: Vidro Artg.02 - NO -SP	ESCALA: 1:100	01
	TOLERÂNCIA:	QUANT: 279	

DESCRIPTIVO	QTD.	REF.	DESENHO	COMENTÁRIOS
Laminado e temperado 24mm (12.12.4) Extraclear Neutral 67 Heat Soak Test	1	2.12N		- Serigrafia RAL7016 (Anthracite) nas larguras (conforme desenho)
Laminado e temperado 24mm (12.12.4) Extraclear Neutral 67 Heat Soak Test	1	2.13N		- Serigrafia RAL7016 (Anthracite) nas larguras (conforme desenho)
Laminado e temperado 24mm (12.12.4) Extraclear Neutral 67 Heat Soak Test	1	2.14N		
Laminado e temperado 24mm (12.12.4) Extraclear Neutral 67 Heat Soak Test	1	2.15N		
Laminado e temperado 24mm (12.12.4) Extraclear Neutral 67 Heat Soak Test	1	2.16N		- Serigrafia RAL7016 (Anthracite) nas larguras (conforme desenho)
Laminado e temperado 24mm (12.12.4) Extraclear Neutral 67 Heat Soak Test	1	2.17N		- Serigrafia RAL7016 (Anthracite) nas larguras (conforme desenho)

Laminado e temperado 24mm (12.12.4) Extraclear Neutral 67 Heat Soak Test	1	2.18N		- Serigrafia RAL7016 (Anthracite) nas larguras (conforme desenho)
Laminado e temperado 24mm (12.12.4) Extraclear Neutral 67 Heat Soak Test	1	2.19N		- Serigrafia RAL7016 (Anthracite) nas larguras (conforme desenho)
Laminado e temperado 24mm (12.12.4) Extraclear Neutral 67 Heat Soak Test	1	2.20N		- Serigrafia RAL7016 (Anthracite) nas larguras (conforme desenho)
Laminado e temperado 24mm (12.12.4) Extraclear Neutral 67 Heat Soak Test	1	2.21N		- Serigrafia RAL7016 (Anthracite) nas larguras (conforme desenho)
Laminado e temperado 24mm (12.12.4) Extraclear Neutral 67 Heat Soak Test	1	2.22N		- Serigrafia RAL7016 (Anthracite) nas larguras (conforme desenho)

MATERIAL:	ELAB. POR: RUTE PEREIRA	OBRAPF N.º	<b>MARTIFER</b> ALUMÍNIOS
ACABAMENTO:	DATA: 20-Mai-14	2009	
PESO TOTAL: <b>Kg</b>	VERIF. POR:	LOTE:	N.º DESENHO
AREA TOTAL: 1931,23m <sup>2</sup>	Designação: Vidro Artg.02 - NO - ES	ESCALA: 1:100	02
	TOLERÂNCIA:	QUANT: 279	

DESCRIPTIVO	QTD.	REF.	DESENHO	COMENTÁRIOS
Laminado e temperado 24mm (12.12.4) Extraclear Neutral 67 Heat Soak Test	1	2.23N		- Serigrafia RAL7016 (Anthracite) nas larguras (conforme desenho)
Laminado e temperado 24mm (12.12.4) Extraclear Neutral 67 Heat Soak Test	1	2.24N		- Serigrafia RAL7016 (Anthracite) nas larguras (conforme desenho)
Laminado e temperado 24mm (12.12.4) Extraclear Neutral 67 Heat Soak Test	1	2.25N		- Serigrafia RAL7016 (Anthracite) nas larguras (conforme desenho)
Laminado e temperado 24mm (12.12.4) Extraclear Neutral 67 Heat Soak Test	1	2.26N		- Serigrafia RAL7016 (Anthracite) nas larguras (conforme desenho)
Laminado e temperado 24mm (12.12.4) Extraclear Neutral 67 Heat Soak Test	1	2.27N		- Serigrafia RAL7016 (Anthracite) nas larguras (conforme desenho)
Laminado e temperado 24mm (12.12.4) Extraclear Neutral 67 Heat Soak Test	1	2.28N		- Serigrafia RAL7016 (Anthracite) nas larguras (conforme desenho)

Laminado e temperado 24mm (12.12.4) Extraclear Neutral 67 Heat Soak Test	1	2.29N		- Serigrafia RAL7016 (Anthracite) nas larguras (conforme desenho)
Laminado e temperado 24mm (12.12.4) Extraclear Neutral 67 Heat Soak Test	4	2.30N		- Serigrafia RAL7016 (Anthracite) nas larguras (conforme desenho)
Laminado e temperado 24mm (12.12.4) Extraclear Neutral 67 Heat Soak Test	1	2.31N		- Serigrafia RAL7016 (Anthracite) nas larguras (conforme desenho)
Laminado e temperado 24mm (12.12.4) Extraclear Neutral 67 Heat Soak Test	1	2.32N		- Serigrafia RAL7016 (Anthracite) nas larguras (conforme desenho)
Laminado e temperado 24mm (12.12.4) Extraclear Neutral 67 Heat Soak Test	1	2.33N		- Serigrafia RAL7016 (Anthracite) nas larguras (conforme desenho)

MATERIAL:	ELAB. POR: RUTE PEREIRA	OBRAPF N.º	<b>MARTIFER</b> ALUMÍNIOS
ACABAMENTO:	DATA: 20-Mai-14	2009	
PESO TOTAL: <b>Kg</b>	VERIF. POR:	LOTE:	N.º DESENHO
AREA TOTAL: 1931,23m2	Designação: Vidro Artg.02 - NO -ES	QUANT: 279	03
	TOLERÂNCIA: ESCALA: 1:100		

DESCRIPTIVO	QTD.	REF.	DESENHO	COMENTÁRIOS
Laminado e temperado 24mm (12.12.4) Extraclear Neutral 67 Heat Soak Test	17	2.34N		- Serigrafia RAL7016 (Anthracite) nas larguras (conforme desenho)
Laminado e temperado 24mm (12.12.4) Extraclear Neutral 67 Heat Soak Test	1	2.35N		- Serigrafia RAL7016 (Anthracite) nas larguras (conforme desenho)
Laminado e temperado 24mm (12.12.4) Extraclear Neutral 67 Heat Soak Test	11	2.36N		- Serigrafia RAL7016 (Anthracite) nas larguras (conforme desenho)
Laminado e temperado 24mm (12.12.4) Extraclear Neutral 67 Heat Soak Test	1	2.37N		- Serigrafia RAL7016 (Anthracite) nas larguras (conforme desenho)
Laminado e temperado 24mm (12.12.4) Extraclear Neutral 67 Heat Soak Test	1	2.38N		- Serigrafia RAL7016 (Anthracite) nas larguras (conforme desenho)
Laminado e temperado 24mm (12.12.4) Extraclear Neutral 67 Heat Soak Test	1	2.39N		- Serigrafia RAL7016 (Anthracite) nas larguras (conforme desenho)

Laminado e temperado 24mm (12.12.4) Extraclear Neutral 67 Heat Soak Test	1	2.40N		- Serigrafia RAL7016 (Anthracite) nas larguras (conforme desenho)
Laminado e temperado 24mm (12.12.4) Extraclear Neutral 67 Heat Soak Test	1	2.41N		- Serigrafia RAL7016 (Anthracite) nas larguras (conforme desenho)
Laminado e temperado 24mm (12.12.4) Extraclear Neutral 67 Heat Soak Test	1	2.42N		- Serigrafia RAL7016 (Anthracite) nas larguras (conforme desenho)
Laminado e temperado 24mm (12.12.4) Extraclear Neutral 67 Heat Soak Test	1	2.43N		- Serigrafia RAL7016 (Anthracite) nas larguras (conforme desenho)
Laminado e temperado 24mm (12.12.4) Extraclear Neutral 67 Heat Soak Test	1	2.44N		

MATERIAL:	ELAB. POR: RUTE PEREIRA	OBRAPF N.º	<b>MARTIFER</b> ALUMÍNIOS
ACABAMENTO:	DATA: 20-Mai-14	2009	
PESO TOTAL: <b>Kg</b>	VERIF. POR:	LOTE:	N.º DESENHO
AREA TOTAL: 1931,23m <sup>2</sup>	Designação: Vidro Artg.02 - NO . ES	ESCALA: 1:100	04
	TOLERÂNCIA:	QUANT: 279	

DESCRIPTIVO	QTD.	REF.	DESENHO	COMENTÁRIOS
Laminado e temperado 24mm (12.12.4) Extraclear Neutral 67 Heat Soak Test	1	2.45N		
Laminado e temperado 24mm (12.12.4) Extraclear Neutral 67 Heat Soak Test	1	2.46N		- Serigrafia RAL7016 (Anthracite) nas larguras (conforme desenho)
Laminado e temperado 24mm (12.12.4) Extraclear Neutral 67 Heat Soak Test	1	2.47N		- Serigrafia RAL7016 (Anthracite) nas larguras (conforme desenho)
Laminado e temperado 24mm (12.12.4) Extraclear Neutral 67 Heat Soak Test	1	2.48N		- Serigrafia RAL7016 (Anthracite) nas larguras (conforme desenho)
Laminado e temperado 24mm (12.12.4) Extraclear Neutral 67 Heat Soak Test	1	2.49N		- Serigrafia RAL7016 (Anthracite) nas larguras (conforme desenho)
Laminado e temperado 24mm (12.12.4) Extraclear Neutral 67 Heat Soak Test	1	2.50N		- Serigrafia RAL7016 (Anthracite) nas larguras (conforme desenho)

Laminado e temperado 24mm (12.12.4) Extraclear Neutral 67 Heat Soak Test	1	2.51N		- Serigrafia RAL7016 (Anthracite) nas larguras (conforme desenho)
Laminado e temperado 24mm (12.12.4) Extraclear Neutral 67 Heat Soak Test	1	2.52N		- Serigrafia RAL7016 (Anthracite) nas larguras (conforme desenho)
Laminado e temperado 24mm (12.12.4) Extraclear Neutral 67 Heat Soak Test	1	2.53N		
Laminado e temperado 24mm (12.12.4) Extraclear Neutral 67 Heat Soak Test	1	2.54N		
Laminado e temperado 24mm (12.12.4) Extraclear Neutral 67 Heat Soak Test	1	2.55N		

MATERIAL:	ELAB. POR: RUTE PEREIRA	OBRAPF N.°	<b>MARTIFER</b> ALUMÍNIOS
ACABAMENTO:	DATA: 20-Mai-14	2009	
PESO TOTAL: <b>Kg</b>	VERIF. POR:	LOTE:	N.° DESENHO
AREA TOTAL: 1931,23m <sup>2</sup>	Designação: Vidro Artg.02 - NO - ES	QUANT: 279	05
	TOLERÂNCIA: ESCALA: 1:100		

DESCRIPTIVO	QTD.	REF.	DESENHO	COMENTÁRIOS
Laminado e temperado 24mm (12.12.4) Extraclear Neutral 67 Heat Soak Test	1	2.56N		- Serigrafia RAL7016 (Anthracite) nas larguras (conforme desenho)
Laminado e temperado 24mm (12.12.4) Extraclear Neutral 67 Heat Soak Test	1	2.57N		- Serigrafia RAL7016 (Anthracite) nas larguras (conforme desenho)
Laminado e temperado 24mm (12.12.4) Extraclear Neutral 67 Heat Soak Test	1	2.58N		- Serigrafia RAL7016 (Anthracite) nas larguras (conforme desenho)
Laminado e temperado 24mm (12.12.4) Extraclear Neutral 67 Heat Soak Test	1	2.59N		- Serigrafia RAL7016 (Anthracite) nas larguras (conforme desenho)
Laminado e temperado 24mm (12.12.4) Extraclear Neutral 67 Heat Soak Test	1	2.60N		- Serigrafia RAL7016 (Anthracite) nas larguras (conforme desenho)
Laminado e temperado 24mm (12.12.4) Extraclear Neutral 67 Heat Soak Test	1	2.61N		- Serigrafia RAL7016 (Anthracite) nas larguras (conforme desenho)

Laminado e temperado 24mm (12.12.4) Extraclear Neutral 67 Heat Soak Test	1	2.62N		- Serigrafia RAL7016 (Anthracite) nas larguras (conforme desenho)
Laminado e temperado 24mm (12.12.4) Extraclear Neutral 67 Heat Soak Test	1	2.63N		- Serigrafia RAL7016 (Anthracite) nas larguras (conforme desenho)
Laminado e temperado 24mm (12.12.4) Extraclear Neutral 67 Heat Soak Test	1	2.64N		- Serigrafia RAL7016 (Anthracite) nas larguras (conforme desenho)
Laminado e temperado 24mm (12.12.4) Extraclear Neutral 67 Heat Soak Test	1	2.65N		
Laminado e temperado 24mm (12.12.4) Extraclear Neutral 67 Heat Soak Test	1	2.66N		

MATERIAL:	ELAB. POR: RUTE PEREIRA	OBRAPF N.º	<b>MARTIFER</b> ALUMÍNIOS
ACABAMENTO:	DATA: 20-Mai-14	2009	
PESO TOTAL: <b>Kg</b>	VERIF. POR:	LOTE:	N.º DESENHO
AREA TOTAL: 1931,23m <sup>2</sup>	Designação: Vidro Artg.02 - NO - ES	ESCALA: 1:100	06
	TOLERÂNCIA:	QUANT: 279	

DESCRIPTIVO	QTD.	REF.	DESENHO	COMENTÁRIOS
Laminado e temperado 24mm (12.12.4) Extraclear Neutral 67 Heat Soak Test	1	2.67N		- Serigrafia RAL7016 (Anthracite) nas larguras (conforme desenho)
Laminado e temperado 24mm (12.12.4) Extraclear Neutral 67 Heat Soak Test	1	2.68N		- Serigrafia RAL7016 (Anthracite) nas larguras (conforme desenho)
Laminado e temperado 24mm (12.12.4) Extraclear Neutral 67 Heat Soak Test	1	2.69N		- Serigrafia RAL7016 (Anthracite) nas larguras (conforme desenho)
Laminado e temperado 24mm (12.12.4) Extraclear Neutral 67 Heat Soak Test	1	2.70N		- Serigrafia RAL7016 (Anthracite) nas larguras (conforme desenho)
Laminado e temperado 24mm (12.12.4) Extraclear Neutral 67 Heat Soak Test	1	2.71N		- Serigrafia RAL7016 (Anthracite) nas larguras (conforme desenho)
Laminado e temperado 24mm (12.12.4) Extraclear Neutral 67 Heat Soak Test	1	2.72N		

Laminado e temperado 24mm (12.12.4) Extraclear Neutral 67 Heat Soak Test	1	2.73N		
Laminado e temperado 24mm (12.12.4) Extraclear Neutral 67 Heat Soak Test	1	2.74N		
Laminado e temperado 24mm (12.12.4) Extraclear Neutral 67 Heat Soak Test	1	2.75N		
Laminado e temperado 24mm (12.12.4) Extraclear Neutral 67 Heat Soak Test	1	2.76N		- Serigrafia RAL7016 (Anthracite) nas larguras (conforme desenho)

MATERIAL:	ELAB. POR: RUTE PEREIRA	OBRAPF N.º	<b>MARTIFER</b> ALUMÍNIOS
ACABAMENTO:	DATA: 20-Mai-14	2009	
PESO TOTAL: <b>Kg</b>	VERIF. POR:	LOTE:	N.º DESENHO
AREA TOTAL: 1931,23m <sup>2</sup>	Designação: Vidro Artg.02 - NO - ES	QUANT: 279	07
	TOLERÂNCIA: ESCALA: 1:100		

DESCRIPTIVO	QTD.	REF.	DESENHO	COMENTÁRIOS
Laminado e temperado 24mm (12.12.4) Extraclear Neutral 67 Heat Soak Test	1	2.01S		- Serigrafia RAL7016 (Anthracite) nas larguras (conforme desenho)
Laminado e temperado 24mm (12.12.4) Extraclear Neutral 67 Heat Soak Test	1	2.02S		- Serigrafia RAL7016 (Anthracite) nas larguras (conforme desenho)
Laminado e temperado 24mm (12.12.4) Extraclear Neutral 67 Heat Soak Test	3	2.03S		- Serigrafia RAL7016 (Anthracite) nas larguras (conforme desenho)
Laminado e temperado 24mm (12.12.4) Extraclear Neutral 67 Heat Soak Test	14	2.04S		- Serigrafia RAL7016 (Anthracite) nas larguras (conforme desenho)
Laminado e temperado 24mm (12.12.4) Extraclear Neutral 67 Heat Soak Test	1	2.05S		- Serigrafia RAL7016 (Anthracite) nas larguras (conforme desenho)
Laminado e temperado 24mm (12.12.4) Extraclear Neutral 67 Heat Soak Test	20	2.06S		- Serigrafia RAL7016 (Anthracite) nas larguras (conforme desenho)

Laminado e temperado 24mm (12.12.4) Extraclear Neutral 67 Heat Soak Test	1	2.07S		- Serigrafia RAL7016 (Anthracite) nas larguras (conforme desenho)
Laminado e temperado 24mm (12.12.4) Extraclear Neutral 67 Heat Soak Test	1	2.08S		- Serigrafia RAL7016 (Anthracite) nas larguras (conforme desenho)
Laminado e temperado 24mm (12.12.4) Extraclear Neutral 67 Heat Soak Test	1	2.09S		- Serigrafia RAL7016 (Anthracite) nas larguras (conforme desenho)
Laminado e temperado 24mm (12.12.4) Extraclear Neutral 67 Heat Soak Test	1	2.10S		- Serigrafia RAL7016 (Anthracite) nas larguras (conforme desenho)

MATERIAL:	ELAB. POR: RUTE PEREIRA	OBRAPF N.º	<b>MARTIFER</b> ALUMÍNIOS
ACABAMENTO:	DATA: 20-Mai-14	2009	
PESO TOTAL: <b>Kg</b>	VERIF. POR:	LOTE:	N.º DESENHO
AREA TOTAL: 1931,23m2	Designação: Vidro Artg.02 - SO - ES	ESCALA: 1:100	08
	TOLERÂNCIA:	QUANT: 279	



DESCRIPTIVO	QTD.	REF.	DESENHO	COMENTÁRIOS
Laminado e temperado 24mm (12.12.4) Extraclear Neutral 67 Heat Soak Test	1	2.11S		- Serigrafia RAL7016 (Anthracite) nas larguras (conforme desenho)
Laminado e temperado 24mm (12.12.4) Extraclear Neutral 67 Heat Soak Test	1	2.12S		- Serigrafia RAL7016 (Anthracite) nas larguras (conforme desenho)
Laminado e temperado 24mm (12.12.4) Extraclear Neutral 67 Heat Soak Test	1	2.13S		- Serigrafia RAL7016 (Anthracite) nas larguras (conforme desenho)
Laminado e temperado 24mm (12.12.4) Extraclear Neutral 67 Heat Soak Test	1	2.14S		
Laminado e temperado 24mm (12.12.4) Extraclear Neutral 67 Heat Soak Test	1	2.15S		
Laminado e temperado 24mm (12.12.4) Extraclear Neutral 67 Heat Soak Test	1	2.16S		- Serigrafia RAL7016 (Anthracite) nas larguras (conforme desenho)

Laminado e temperado 24mm (12.12.4) Extraclear Neutral 67 Heat Soak Test	1	2.17S		- Serigrafia RAL7016 (Anthracite) nas larguras (conforme desenho)
Laminado e temperado 24mm (12.12.4) Extraclear Neutral 67 Heat Soak Test	1	2.18S		- Serigrafia RAL7016 (Anthracite) nas larguras (conforme desenho)
Laminado e temperado 24mm (12.12.4) Extraclear Neutral 67 Heat Soak Test	1	2.19S		- Serigrafia RAL7016 (Anthracite) nas larguras (conforme desenho)
Laminado e temperado 24mm (12.12.4) Extraclear Neutral 67 Heat Soak Test	1	2.20S		- Serigrafia RAL7016 (Anthracite) nas larguras (conforme desenho)
Laminado e temperado 24mm (12.12.4) Extraclear Neutral 67 Heat Soak Test	1	2.21S		- Serigrafia RAL7016 (Anthracite) nas larguras (conforme desenho)

MATERIAL:	ELAB. POR: RUTE PEREIRA	OBRAPF N.°	<b>MARTIFER</b> ALUMÍNIOS
ACABAMENTO:	DATA: 20-Mai-14	2009	
PESO TOTAL: <b>Kg</b>	VERIF. POR:	LOTE:	N.° DESENHO
AREA TOTAL: 1931,23m2	Designação: Vidro Artg.02 - SO - ES	QUANT: 279	09
	TOLERÂNCIA: ESCALA: 1:100		

DESCRIPTIVO	QTD.	REF.	DESENHO	COMENTÁRIOS
Laminado e temperado 24mm (12.12.4) Extraclear Neutral 67 Heat Soak Test	1	2.22S		- Serigrafia RAL7016 (Anthracite) nas larguras (conforme desenho)
Laminado e temperado 24mm (12.12.4) Extraclear Neutral 67 Heat Soak Test	1	2.23S		- Serigrafia RAL7016 (Anthracite) nas larguras (conforme desenho)
Laminado e temperado 24mm (12.12.4) Extraclear Neutral 67 Heat Soak Test	1	2.24S		- Serigrafia RAL7016 (Anthracite) nas larguras (conforme desenho)
Laminado e temperado 24mm (12.12.4) Extraclear Neutral 67 Heat Soak Test	1	2.25S		- Serigrafia RAL7016 (Anthracite) nas larguras (conforme desenho)
Laminado e temperado 24mm (12.12.4) Extraclear Neutral 67 Heat Soak Test	1	2.26S		
Laminado e temperado 24mm (12.12.4) Extraclear Neutral 67 Heat Soak Test	1	2.27S		

Laminado e temperado 24mm (12.12.4) Extraclear Neutral 67 Heat Soak Test	1	2.28S		
Laminado e temperado 24mm (12.12.4) Extraclear Neutral 67 Heat Soak Test	1	2.29S		- Serigrafia RAL7016 (Anthracite) nas larguras (conforme desenho)
Laminado e temperado 24mm (12.12.4) Extraclear Neutral 67 Heat Soak Test	4	2.30S		- Serigrafia RAL7016 (Anthracite) nas larguras (conforme desenho)
Laminado e temperado 24mm (12.12.4) Extraclear Neutral 67 Heat Soak Test	1	2.31S		- Serigrafia RAL7016 (Anthracite) nas larguras (conforme desenho)
Laminado e temperado 24mm (12.12.4) Extraclear Neutral 67 Heat Soak Test	1	2.32S		- Serigrafia RAL7016 (Anthracite) nas larguras (conforme desenho)

MATERIAL:	ELAB. POR: RUTE PEREIRA	OBRAPF N.º 2009	<b>MARTIFER</b> ALUMÍNIOS
ACABAMENTO:	DATA: 20-Mai-14	LOTE:	
PESO TOTAL: Kg	Designação: Vidro Artg.02 - SO - ES	N.º DESENHO 10	
AREA TOTAL: 1931,23m2	TOLERÂNCIA: ESCALA: 1:100	QUANT: 279	

DESCRIPTIVO	QTD.	REF.	DESENHO	COMENTÁRIOS
Laminado e temperado 24mm (12.12.4) Extraclear Neutral 67 Heat Soak Test	1	2.33S		- Serigrafia RAL7016 (Anthracite) nas larguras (conforme desenho)
Laminado e temperado 24mm (12.12.4) Extraclear Neutral 67 Heat Soak Test	17	2.34S		- Serigrafia RAL7016 (Anthracite) nas larguras (conforme desenho)
Laminado e temperado 24mm (12.12.4) Extraclear Neutral 67 Heat Soak Test	1	2.35S		- Serigrafia RAL7016 (Anthracite) nas larguras (conforme desenho)
Laminado e temperado 24mm (12.12.4) Extraclear Neutral 67 Heat Soak Test	11	2.36S		- Serigrafia RAL7016 (Anthracite) nas larguras (conforme desenho)
Laminado e temperado 24mm (12.12.4) Extraclear Neutral 67 Heat Soak Test	1	2.37S		- Serigrafia RAL7016 (Anthracite) nas larguras (conforme desenho)
Laminado e temperado 24mm (12.12.4) Extraclear Neutral 67 Heat Soak Test	1	2.38S		- Serigrafia RAL7016 (Anthracite) nas larguras (conforme desenho)

Laminado e temperado 24mm (12.12.4) Extraclear Neutral 67 Heat Soak Test	1	2.39S		- Serigrafia RAL7016 (Anthracite) nas larguras (conforme desenho)
Laminado e temperado 24mm (12.12.4) Extraclear Neutral 67 Heat Soak Test	1	2.40S		- Serigrafia RAL7016 (Anthracite) nas larguras (conforme desenho)
Laminado e temperado 24mm (12.12.4) Extraclear Neutral 67 Heat Soak Test	1	2.41S		- Serigrafia RAL7016 (Anthracite) nas larguras (conforme desenho)
Laminado e temperado 24mm (12.12.4) Extraclear Neutral 67 Heat Soak Test	1	2.42S		- Serigrafia RAL7016 (Anthracite) nas larguras (conforme desenho)
Laminado e temperado 24mm (12.12.4) Extraclear Neutral 67 Heat Soak Test	1	2.43S		- Serigrafia RAL7016 (Anthracite) nas larguras (conforme desenho)

MATERIAL:	ELAB. POR: RUTE PEREIRA	OBRAPF N.º	<b>MARTIFER</b> ALUMÍNIOS
ACABAMENTO:	DATA: 20-Mai-14	2009	
PESO TOTAL: <b>Kg</b>	VERIF. POR:	LOTE:	N.º DESENHO
AREA TOTAL: 1931,23m <sup>2</sup>	Designação: Vidro Artg.02 - SO	ESCALA: 1:100	11
	TOLERÂNCIA:	QUANT: 279	

DESCRIPTIVO	QTD.	REF.	DESENHO	COMENTÁRIOS
Laminado e temperado 24mm (12.12.4) Extraclear Neutral 67 Heat Soak Test	1	2.44S		
Laminado e temperado 24mm (12.12.4) Extraclear Neutral 67 Heat Soak Test	1	2.45S		
Laminado e temperado 24mm (12.12.4) Extraclear Neutral 67 Heat Soak Test	1	2.46S		- Serigrafia RAL7016 (Anthracite) nas larguras (conforme desenho)
Laminado e temperado 24mm (12.12.4) Extraclear Neutral 67 Heat Soak Test	1	2.47S		- Serigrafia RAL7016 (Anthracite) nas larguras (conforme desenho)
Laminado e temperado 24mm (12.12.4) Extraclear Neutral 67 Heat Soak Test	1	2.48S		- Serigrafia RAL7016 (Anthracite) nas larguras (conforme desenho)
Laminado e temperado 24mm (12.12.4) Extraclear Neutral 67 Heat Soak Test	1	2.49S		- Serigrafia RAL7016 (Anthracite) nas larguras (conforme desenho)

Laminado e temperado 24mm (12.12.4) Extraclear Neutral 67 Heat Soak Test	1	2.50S		- Serigrafia RAL7016 (Anthracite) nas larguras (conforme desenho)
Laminado e temperado 24mm (12.12.4) Extraclear Neutral 67 Heat Soak Test	1	2.51S		- Serigrafia RAL7016 (Anthracite) nas larguras (conforme desenho)
Laminado e temperado 24mm (12.12.4) Extraclear Neutral 67 Heat Soak Test	1	2.52S		- Serigrafia RAL7016 (Anthracite) nas larguras (conforme desenho)
Laminado e temperado 24mm (12.12.4) Extraclear Neutral 67 Heat Soak Test	1	2.53S		
Laminado e temperado 24mm (12.12.4) Extraclear Neutral 67 Heat Soak Test	1	2.54S		

MATERIAL:	ELAB. POR: RUTE PEREIRA	OBRAPF N.º	<b>MARTIFER</b> ALUMÍNIOS
ACABAMENTO:	DATA: 20-Mai-14	2009	
PESO TOTAL: <b>Kg</b>	VERIF. POR:	LOTE:	N.º DESENHO
AREA TOTAL: 1931,23m2	Designação: Vidro Artg.02 - SO - ES	ESCALA: 1:100	12
	TOLERÂNCIA:	QUANT: 279	

DESCRIPTIVO	QTD.	REF.	DESENHO	COMENTÁRIOS
Laminado e temperado 24mm (12.12.4) Extraclear Neutral 67 Heat Soak Test	1	2.55S		
Laminado e temperado 24mm (12.12.4) Extraclear Neutral 67 Heat Soak Test	1	2.56S		- Serigrafia RAL7016 (Anthracite) nas larguras (conforme desenho)
Laminado e temperado 24mm (12.12.4) Extraclear Neutral 67 Heat Soak Test	1	2.57S		- Serigrafia RAL7016 (Anthracite) nas larguras (conforme desenho)
Laminado e temperado 24mm (12.12.4) Extraclear Neutral 67 Heat Soak Test	1	2.58S		- Serigrafia RAL7016 (Anthracite) nas larguras (conforme desenho)
Laminado e temperado 24mm (12.12.4) Extraclear Neutral 67 Heat Soak Test	1	2.59S		- Serigrafia RAL7016 (Anthracite) nas larguras (conforme desenho)
Laminado e temperado 24mm (12.12.4) Extraclear Neutral 67 Heat Soak Test	1	2.60S		- Serigrafia RAL7016 (Anthracite) nas larguras (conforme desenho)


Laminado e temperado 24mm (12.12.4) Extraclear Neutral 67 Heat Soak Test	1	2.61S		- Serigrafia RAL7016 (Anthracite) nas larguras (conforme desenho)
Laminado e temperado 24mm (12.12.4) Extraclear Neutral 67 Heat Soak Test	1	2.62S		- Serigrafia RAL7016 (Anthracite) nas larguras (conforme desenho)
Laminado e temperado 24mm (12.12.4) Extraclear Neutral 67 Heat Soak Test	1	2.63S		- Serigrafia RAL7016 (Anthracite) nas larguras (conforme desenho)
Laminado e temperado 24mm (12.12.4) Extraclear Neutral 67 Heat Soak Test	1	2.64S		- Serigrafia RAL7016 (Anthracite) nas larguras (conforme desenho)
Laminado e temperado 24mm (12.12.4) Extraclear Neutral 67 Heat Soak Test	1	2.65S		- Serigrafia RAL7016 (Anthracite) nas larguras (conforme desenho)

MATERIAL:	ELAB. POR: RUTE PEREIRA	OBRAPF N.°	<b>MARTIFER</b> ALUMÍNIOS
ACABAMENTO:	DATA: 20-Mai-14	2009	
PESO TOTAL: <b>Kg</b>	VERIF. POR:	LOTE:	N.° DESENHO
AREA TOTAL: 1931,23m <sup>2</sup>	Designação: Vidro Artg.02 - SO - ES	ESCALA: 1:100	13
	TOLERÂNCIA:	QUANT: 279	

DESCRIPTIVO	QTD.	REF.	DESENHO	COMENTÁRIOS
Laminado e temperado 24mm (12.12.4) Extraclear Neutral 67 Heat Soak Test	1	2.66S		- Serigrafia RAL7016 (Anthracite) nas larguras (conforme desenho)
Laminado e temperado 24mm (12.12.4) Extraclear Neutral 67 Heat Soak Test	1	2.67S		- Serigrafia RAL7016 (Anthracite) nas larguras (conforme desenho)
Laminado e temperado 24mm (12.12.4) Extraclear Neutral 67 Heat Soak Test	1	2.68S		- Serigrafia RAL7016 (Anthracite) nas larguras (conforme desenho)
Laminado e temperado 24mm (12.12.4) Extraclear Neutral 67 Heat Soak Test	1	2.69S		- Serigrafia RAL7016 (Anthracite) nas larguras (conforme desenho)
Laminado e temperado 24mm (12.12.4) Extraclear Neutral 67 Heat Soak Test	1	2.70S		- Serigrafia RAL7016 (Anthracite) nas larguras (conforme desenho)
Laminado e temperado 24mm (12.12.4) Extraclear Neutral 67 Heat Soak Test	1	2.71S		- Serigrafia RAL7016 (Anthracite) nas larguras (conforme desenho)

Laminado e temperado 24mm (12.12.4) Extraclear Neutral 67 Heat Soak Test	1	2.72S		
Laminado e temperado 24mm (12.12.4) Extraclear Neutral 67 Heat Soak Test	1	2.73S		
Laminado e temperado 24mm (12.12.4) Extraclear Neutral 67 Heat Soak Test	1	2.74S		
Laminado e temperado 24mm (12.12.4) Extraclear Neutral 67 Heat Soak Test	1	2.75S		
Laminado e temperado 24mm (12.12.4) Extraclear Neutral 67 Heat Soak Test	1	2.76S		- Serigrafia RAL7016 (Anthracite) nas larguras (conforme desenho)

MATERIAL:	ELAB. POR: RUTE PEREIRA	OBRAPF N.º	<b>MARTIFER</b> ALUMÍNIOS
ACABAMENTO:	DATA: 20-Mai-14	2009	
PESO TOTAL: <b>Kg</b>	VERIF. POR:	LOTE:	N.º DESENHO
AREA TOTAL: 1931,23m <sup>2</sup>	Designação: Vidro Artg.02 - SO - ES	QUANT: 279	14
	TOLERÂNCIA: ESCALA: 1:100		

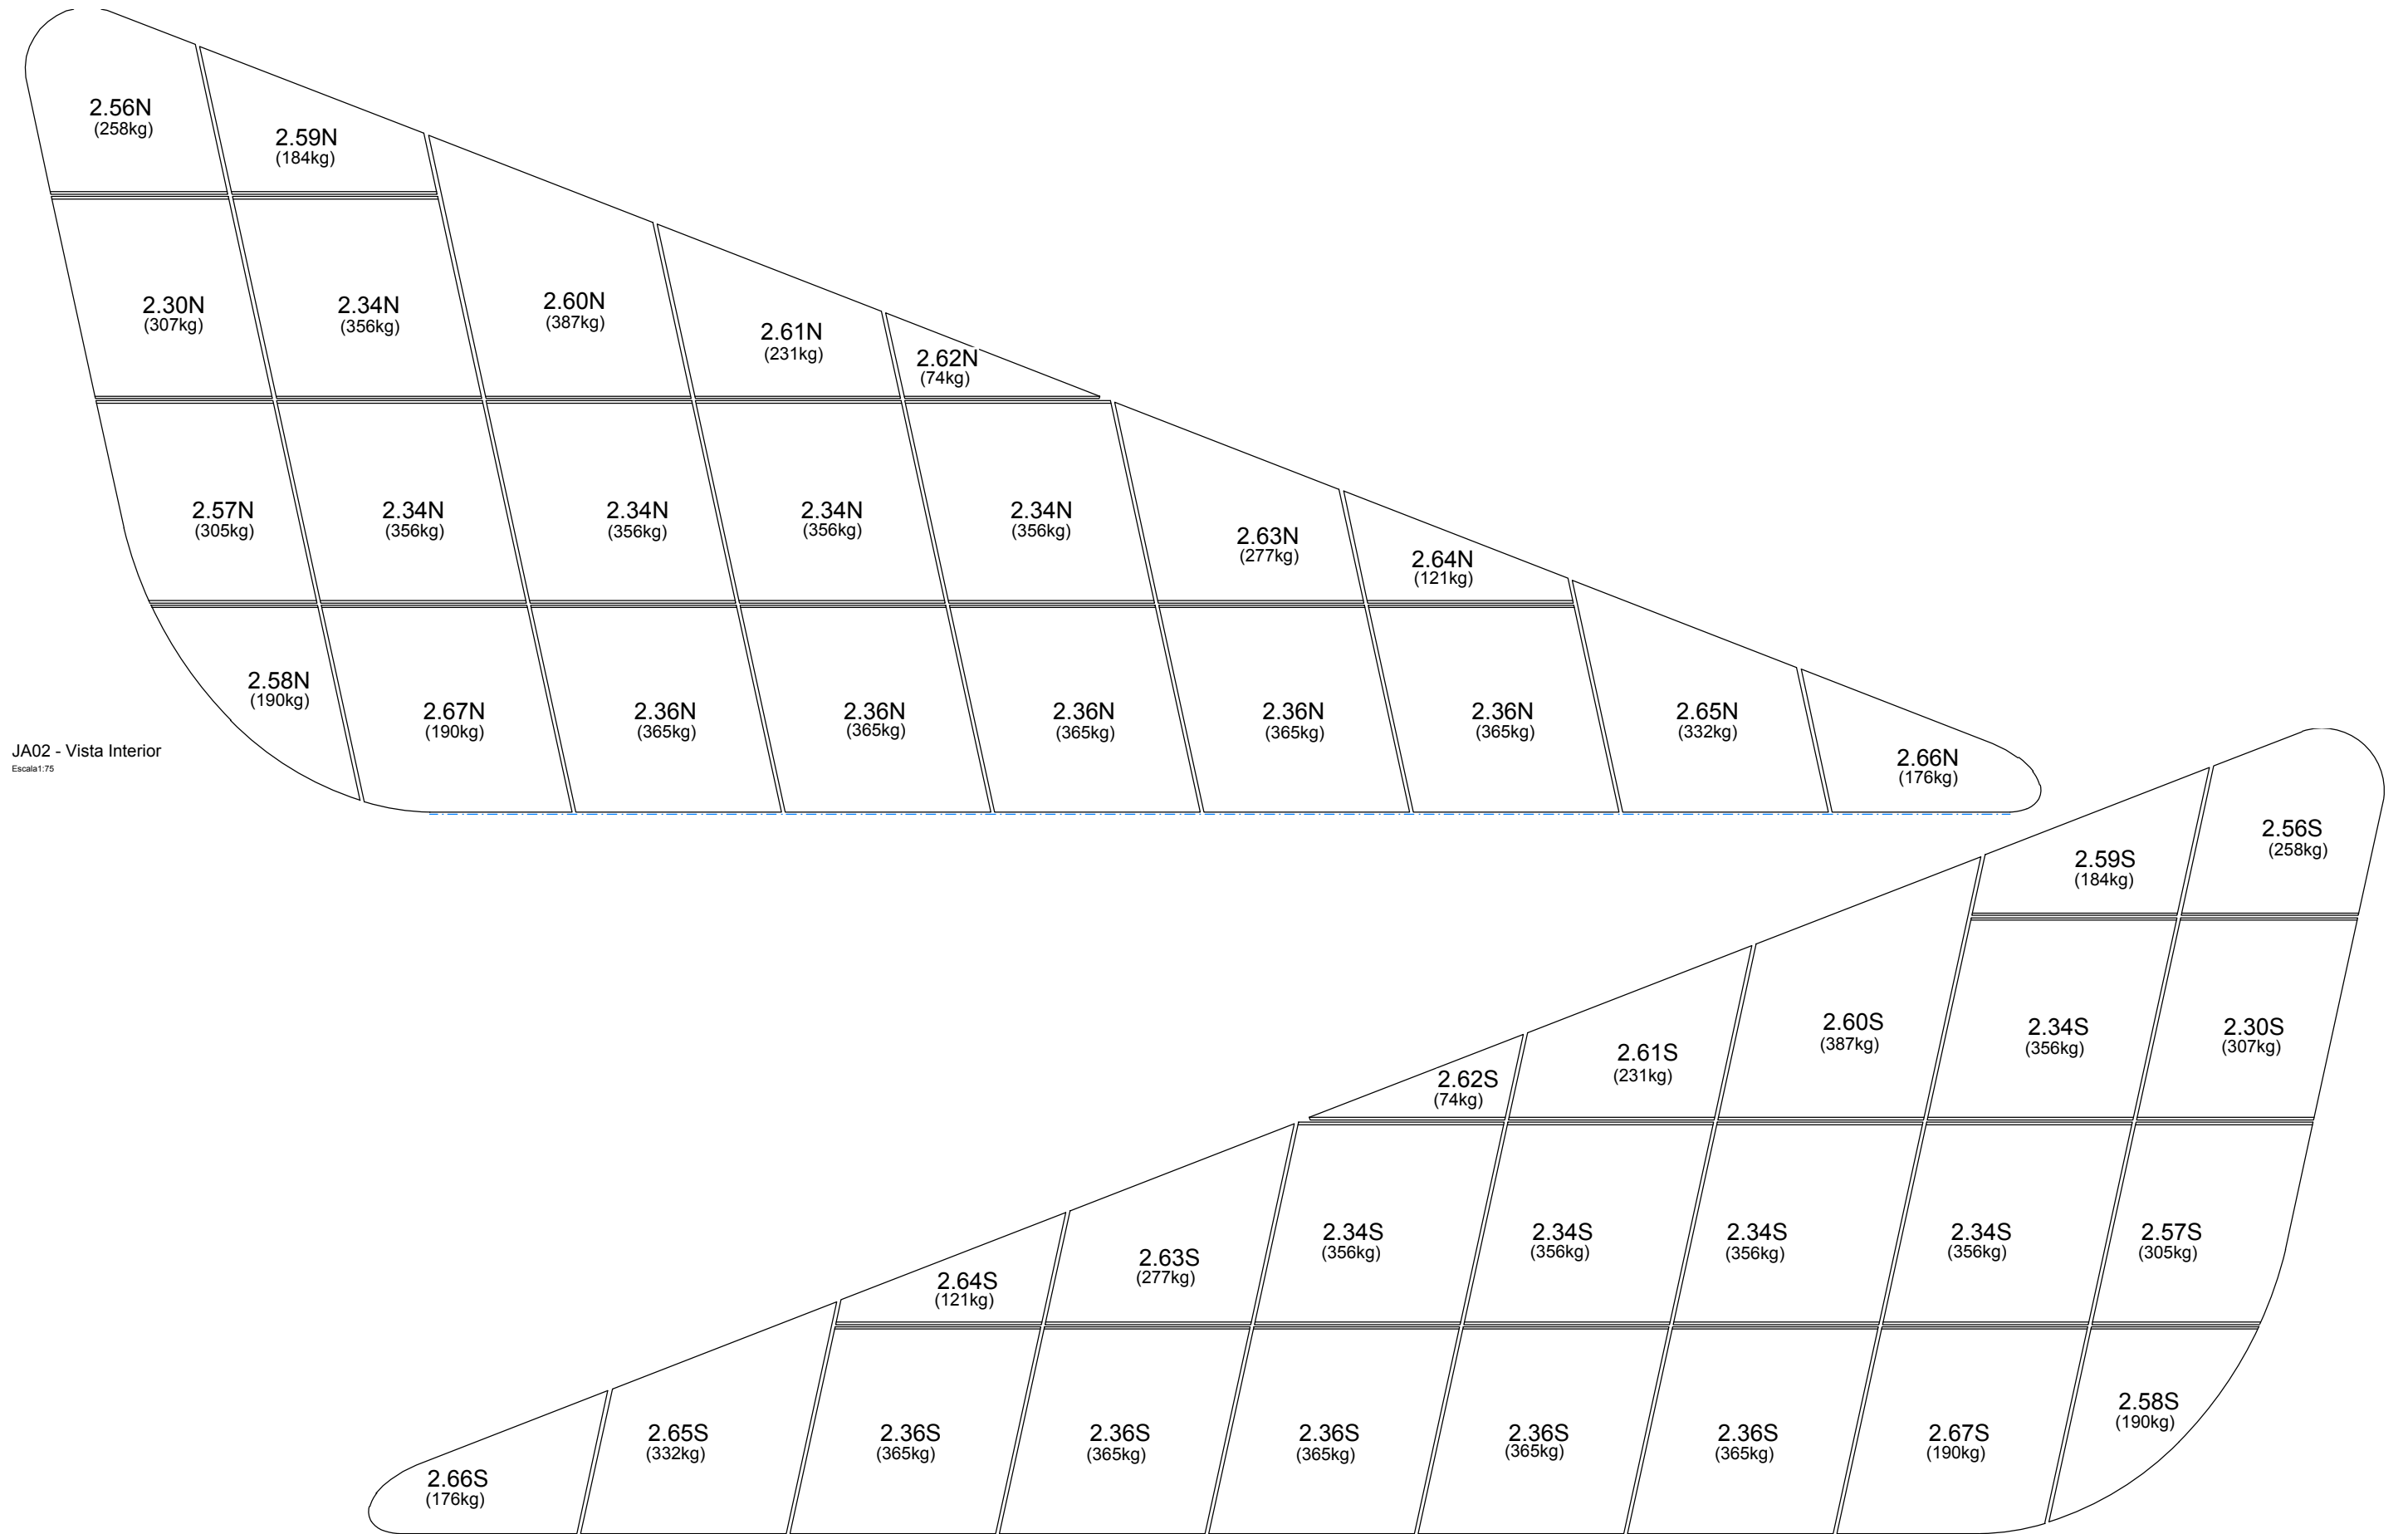

JA02 - Vista Interior  
Escala:1:75


JA02A - Vista Interior  
Escala:1:75

MATERIAL:	ELAB. POR: RUTE PEREIRA	OBRAPF N.º	<b>MARTIFER</b> ALUMÍNIOS
ACABAMENTO:	DATA: 20-Mai-14	2009	
PESO TOTAL: <b>Kg</b>	VERIF. POR:	LOTE:	N.º DESENHO
AREA TOTAL: 1931,23m2	TOLERÂNCIA:	ESCALA: 1:75	QUANT: N/A



JA03 - Vista Interior  
Escala:1:100


JA03A - Vista Interior  
Escala:1:100

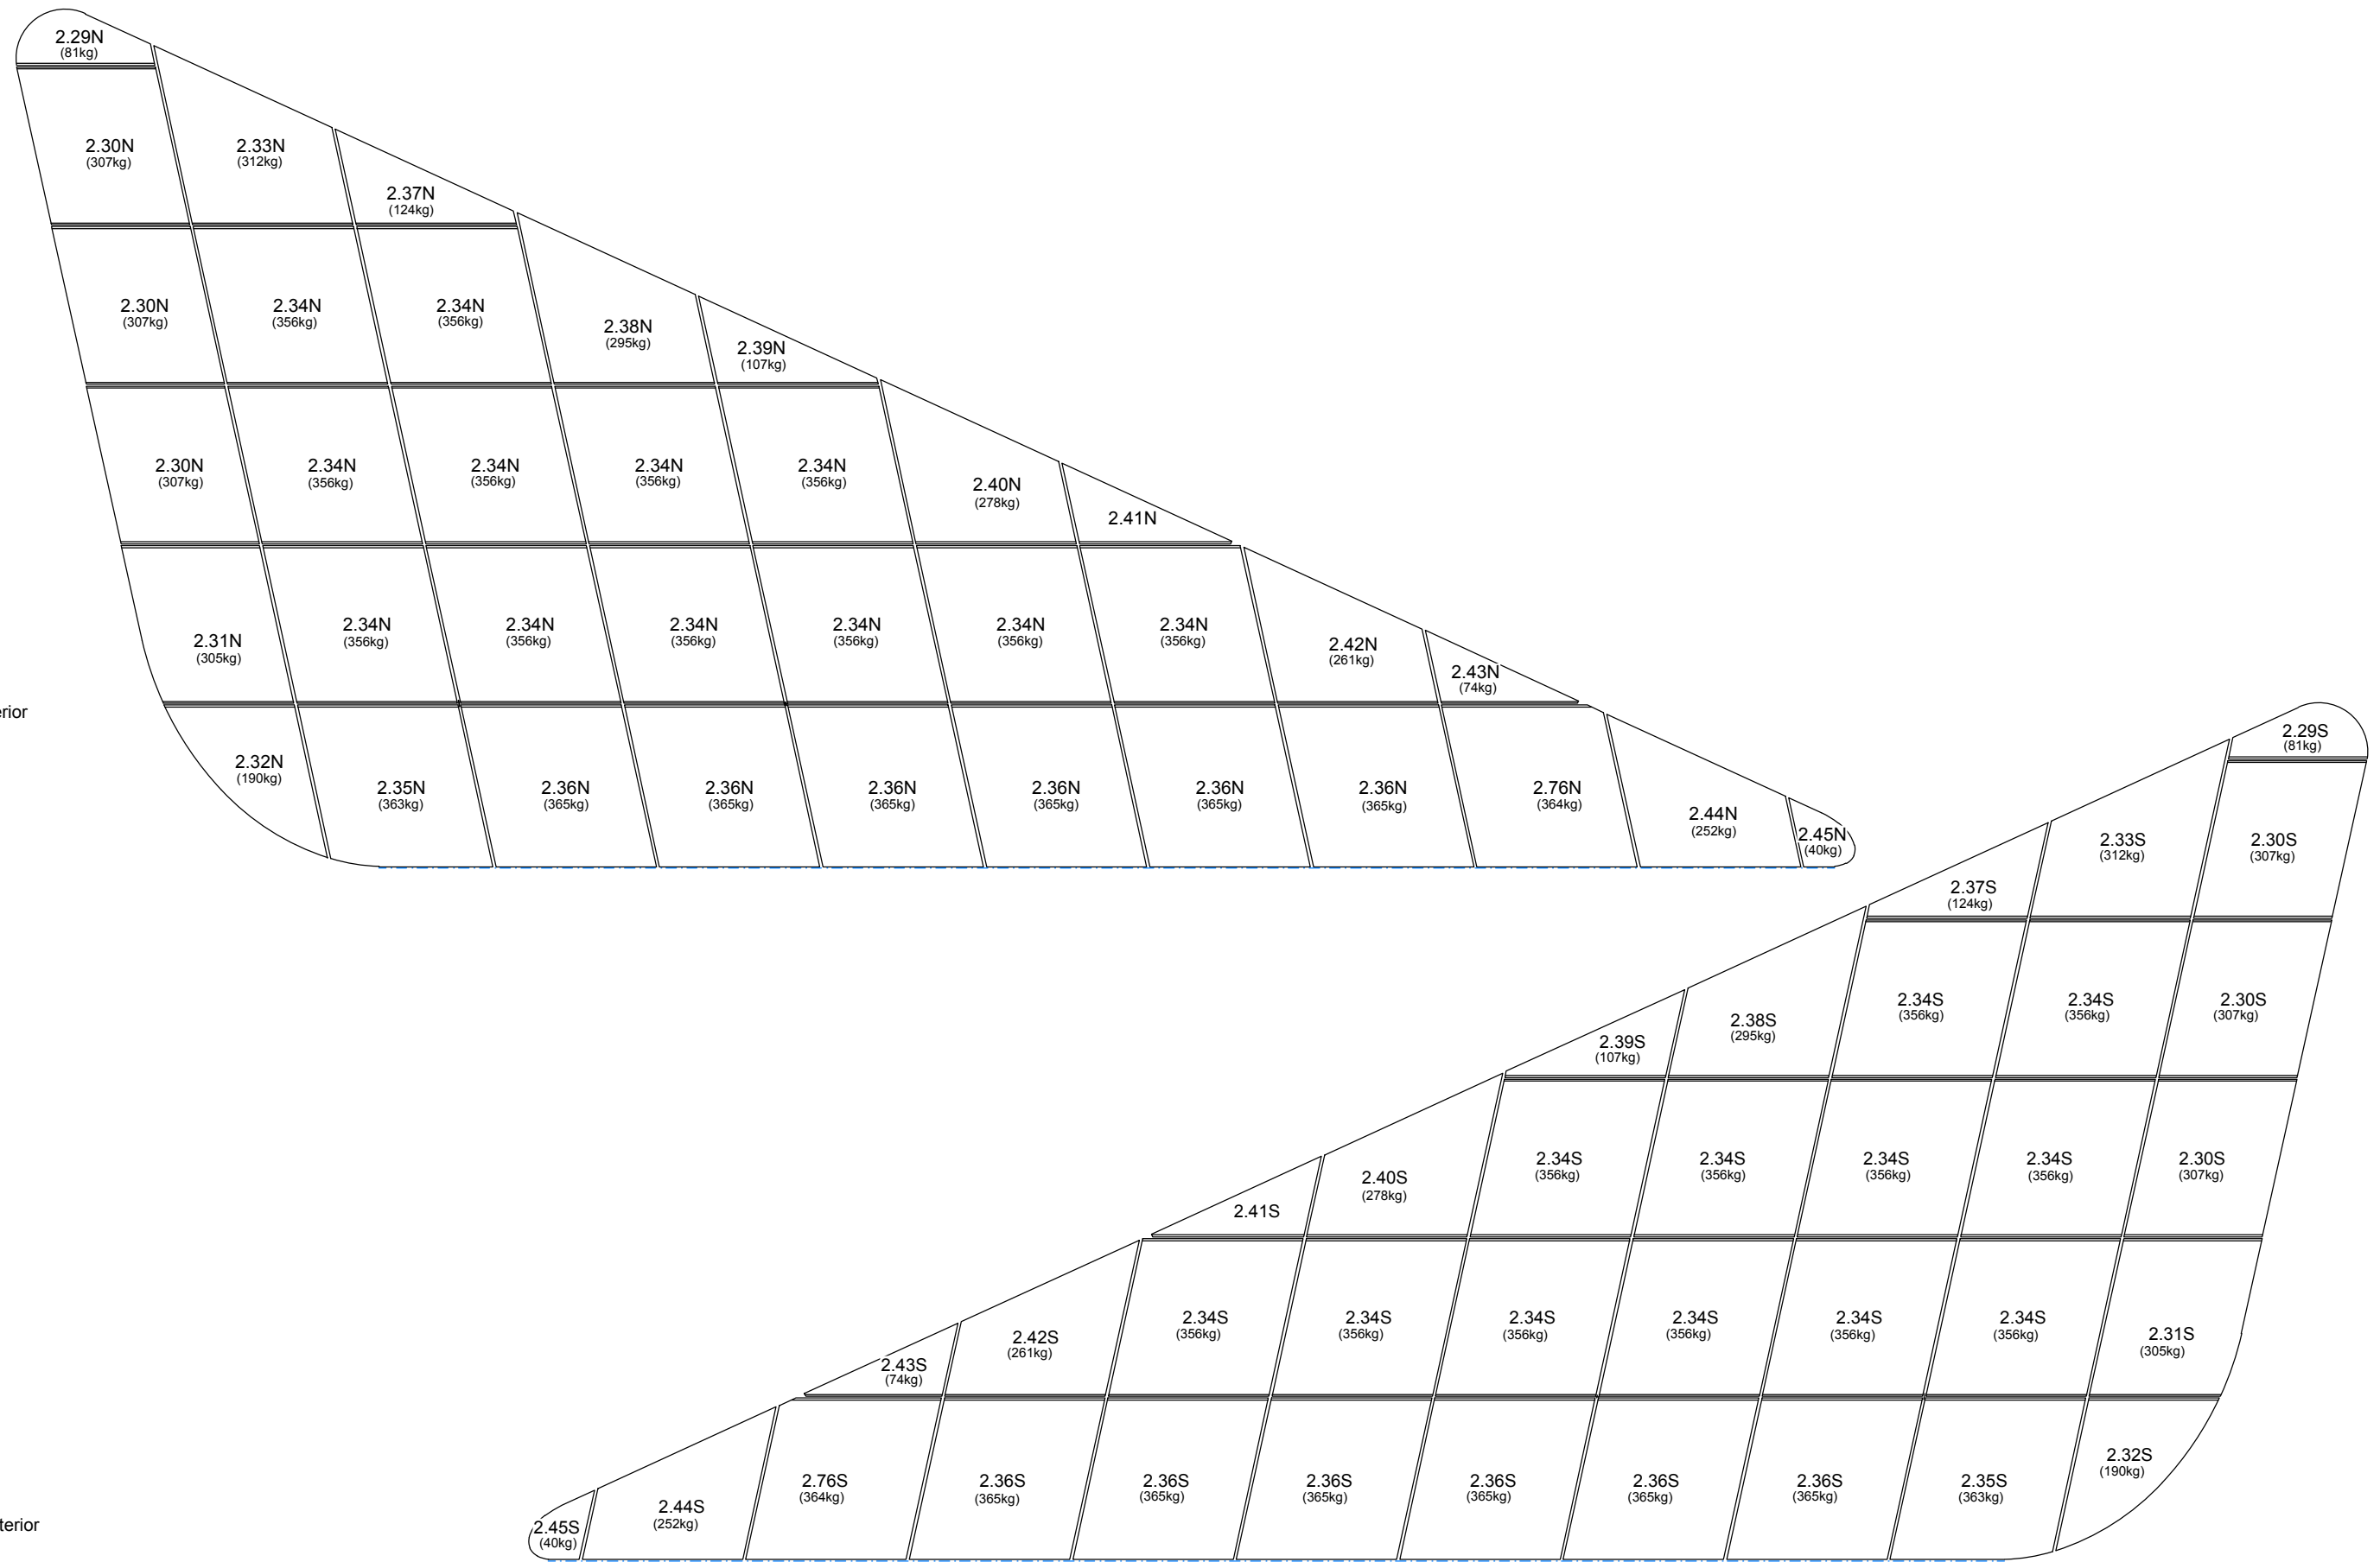


G:\MUSEUAS BUILT1. Esquadrias\ART.G.02 - JA02-JA07-JA02A-JA07-JA02A-JA07A - Vidro.dwg

MATERIAL:	ELAB. POR: RUTE PEREIRA	OBRAPF N.°	<b>MARTIFER</b> ALUMÍNIOS
ACABAMENTO:	DATA: 20-Mai-14	2009	
PESO TOTAL: <b>Kg</b>	VERIF. POR:	LOTE:	N.° DESENHO
AREA TOTAL: 1931,23m2	Designação: JA03 & JA03A Mapa de Vidros	ESCALA: 1:100	16
	TOLERÂNCIA:	QUANT: N/A	



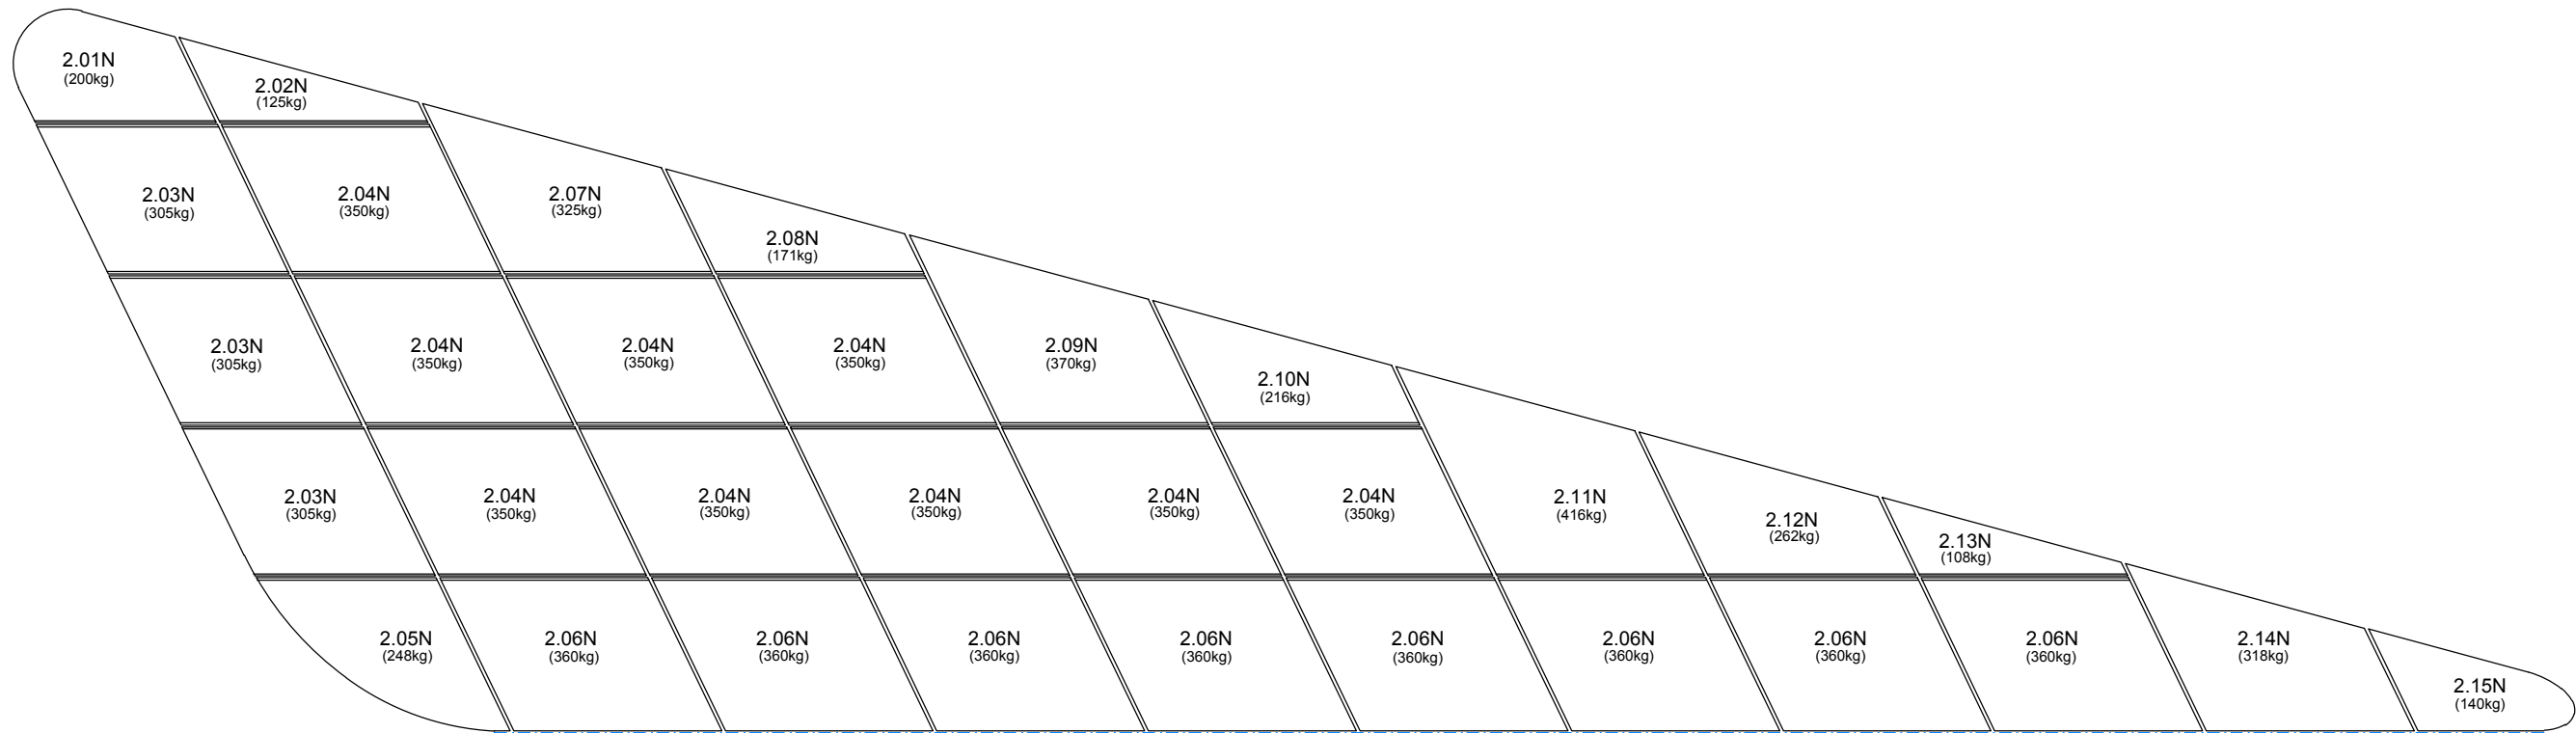


JA04 - Vista Interior  
Escala:1:100

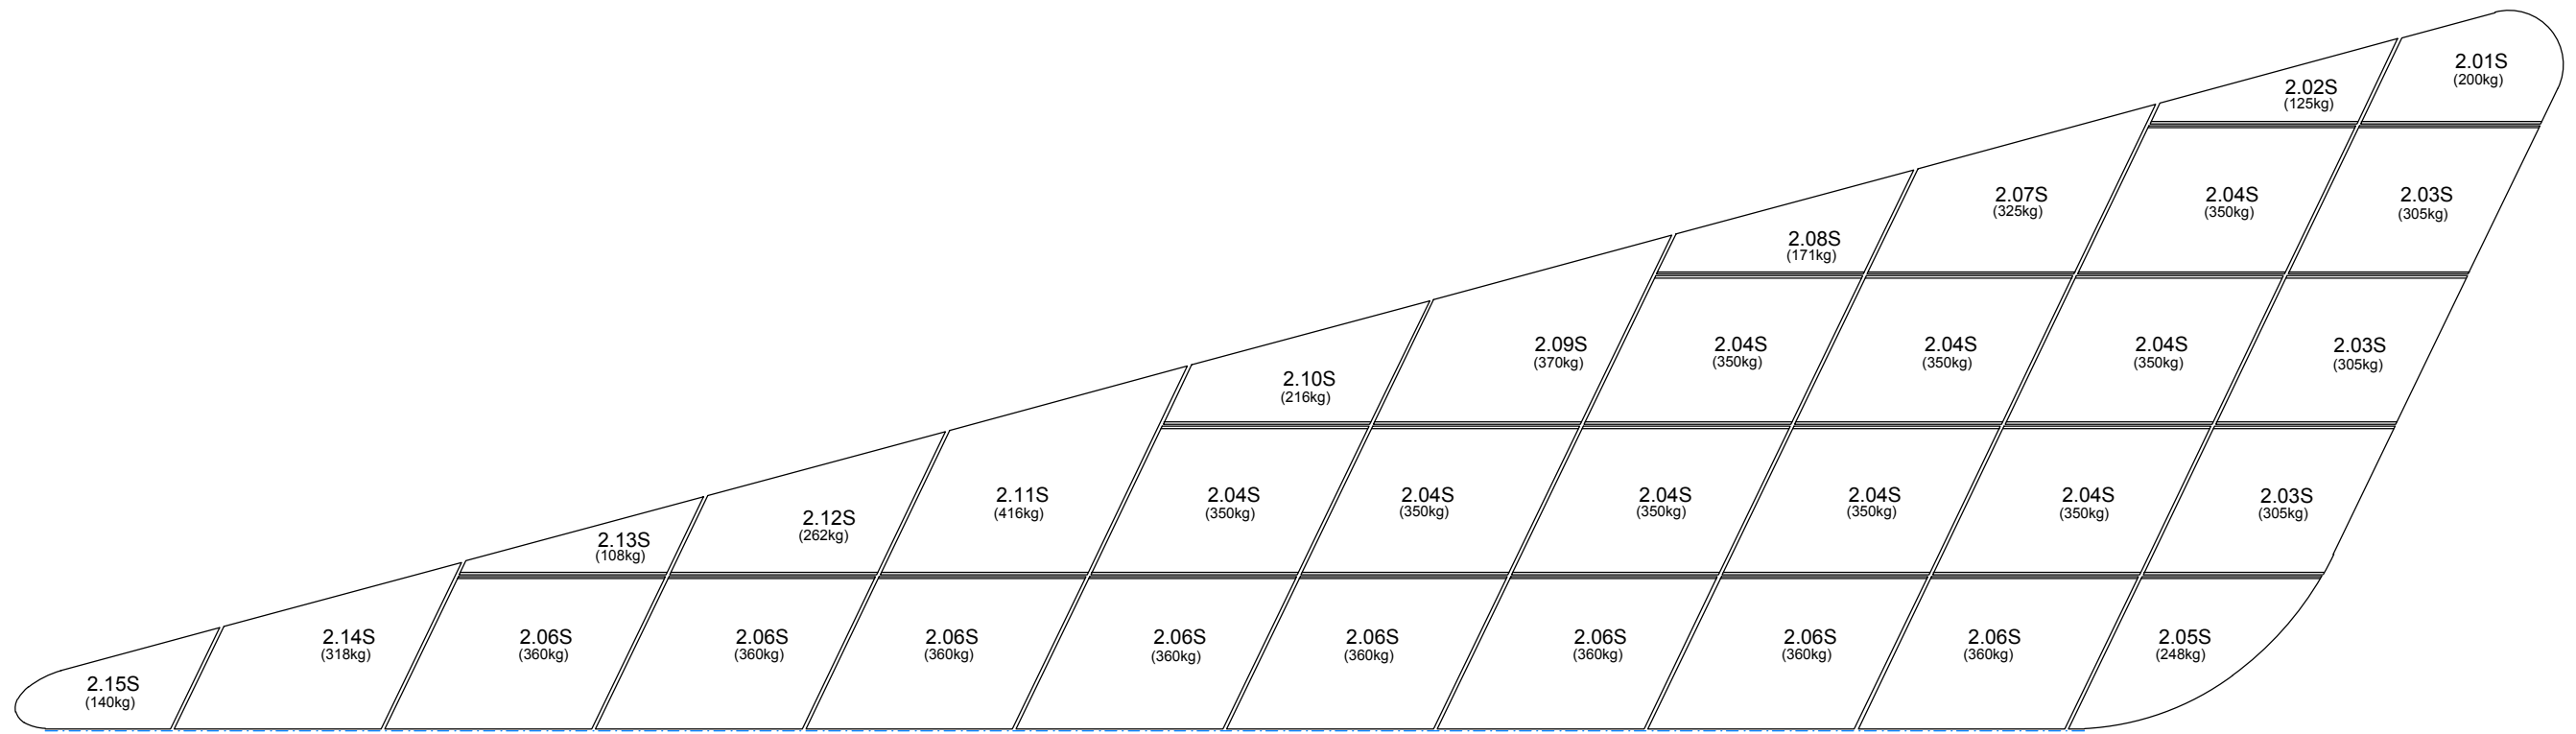


JA04A - Vista Interior  
Escala:1:100

MATERIAL:	ELAB. POR: RUTE PEREIRA	OBRAPF N.º	<b>MARTIFER</b> ALUMÍNIOS
ACABAMENTO:	DATA: 20-Mai-14	2009	
PESO TOTAL: <b>Kg</b>	VERIF. POR:	LOTE:	N.º DESENHO
AREA TOTAL: 1931,23m <sup>2</sup>	Designação: JA04 & JA04A Mapa de Vidros	ESCALA: 1:100	17
	TOLERÂNCIA:	QUANT: N/A	

G:\MUSEU\AS BUILT\1. Esquadrias\ARTG.02 - JA02-JA07-JA02A-JA02-JA07-JA02A-JA07A - Vidro.dwg

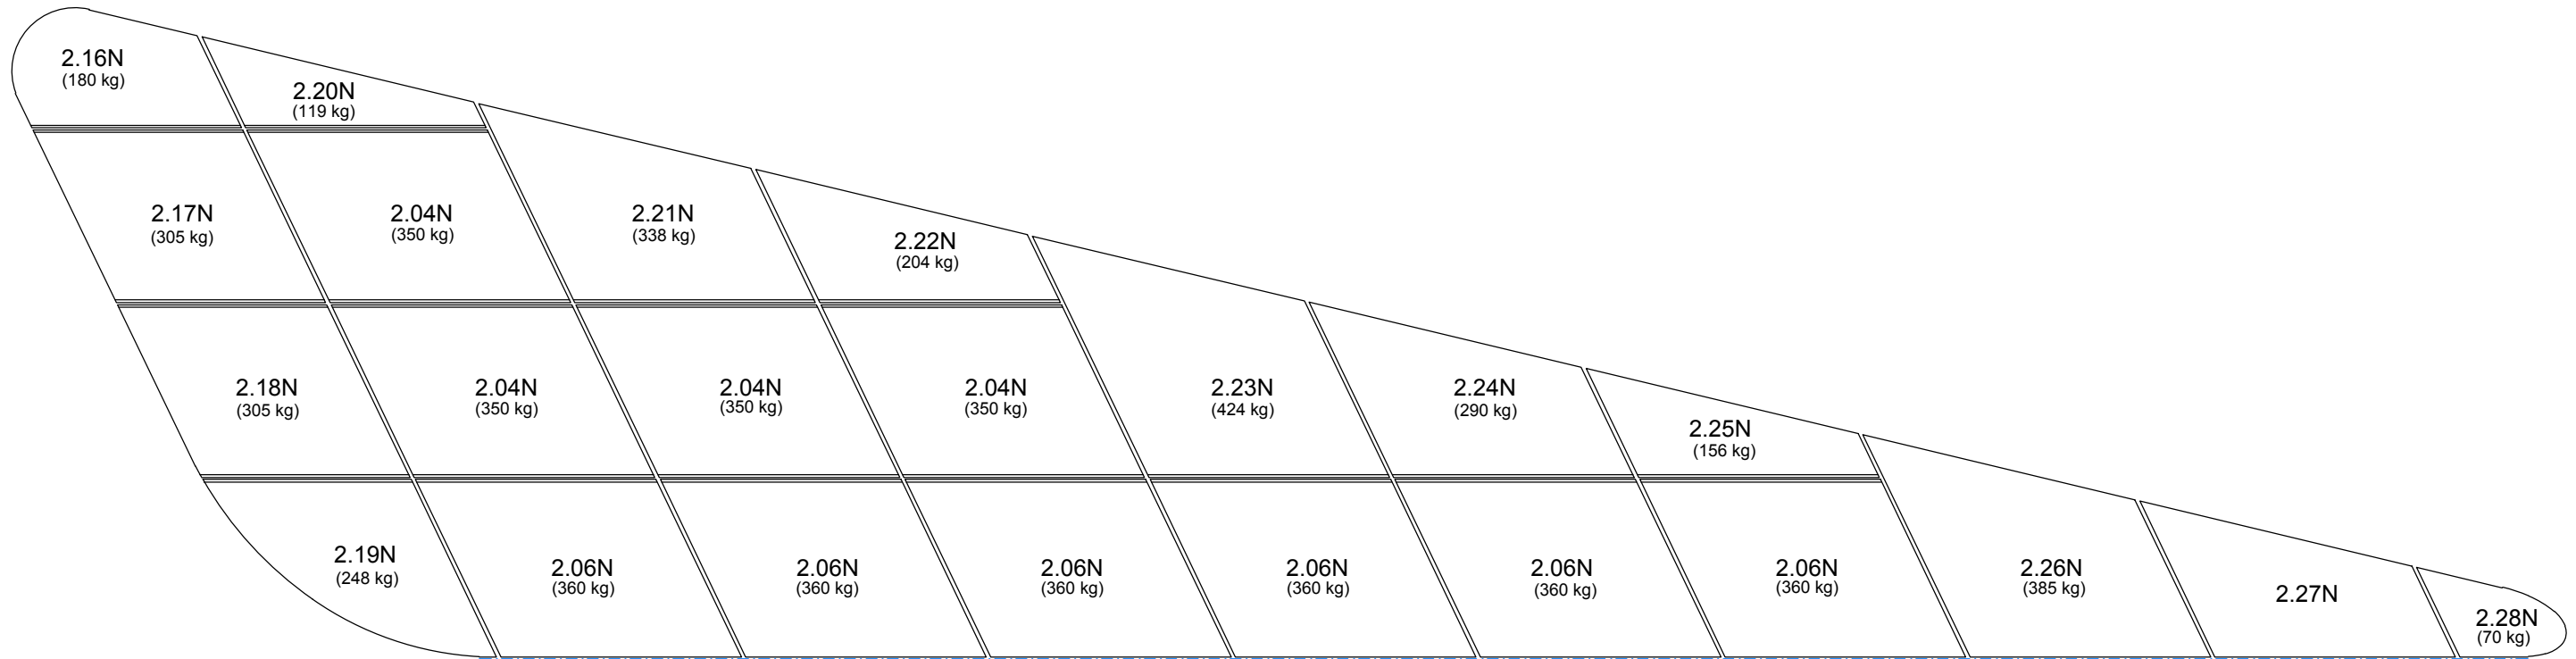


JA05 - Vista Interior  
Escala: 1:80

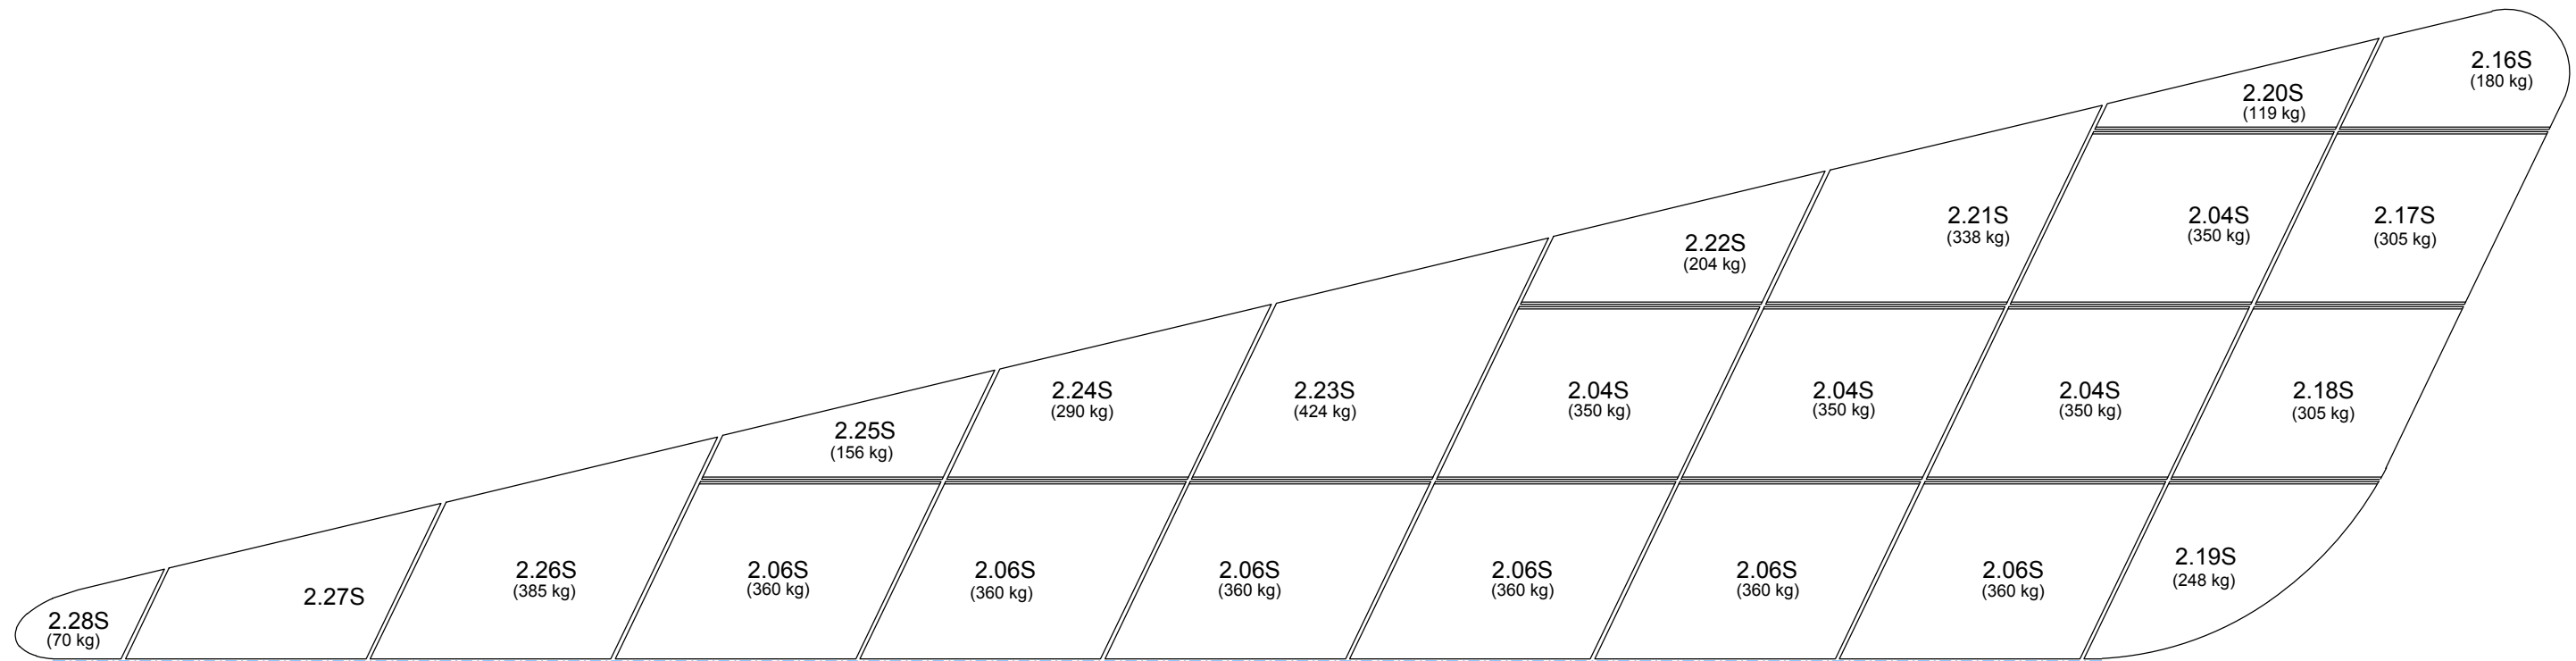


JA05A - Vista Interior  
Escala: 1:80

MATERIAL:	ELAB. POR: RUTE PEREIRA	OBRAPF N.º: 2009	<b>MARTIFER</b> ALUMÍNIOS
ACABAMENTO:	DATA: 20-Mai-14	LOTE:	
PESO TOTAL: <b>Kg</b>	Designação: JA05 & JA05A Mapa de Vidros	N.º DESENHO: 18	
AREA TOTAL: 1931,23m <sup>2</sup>	TOLERÂNCIA: ESCALA: 1:80	QUANT: N/A	

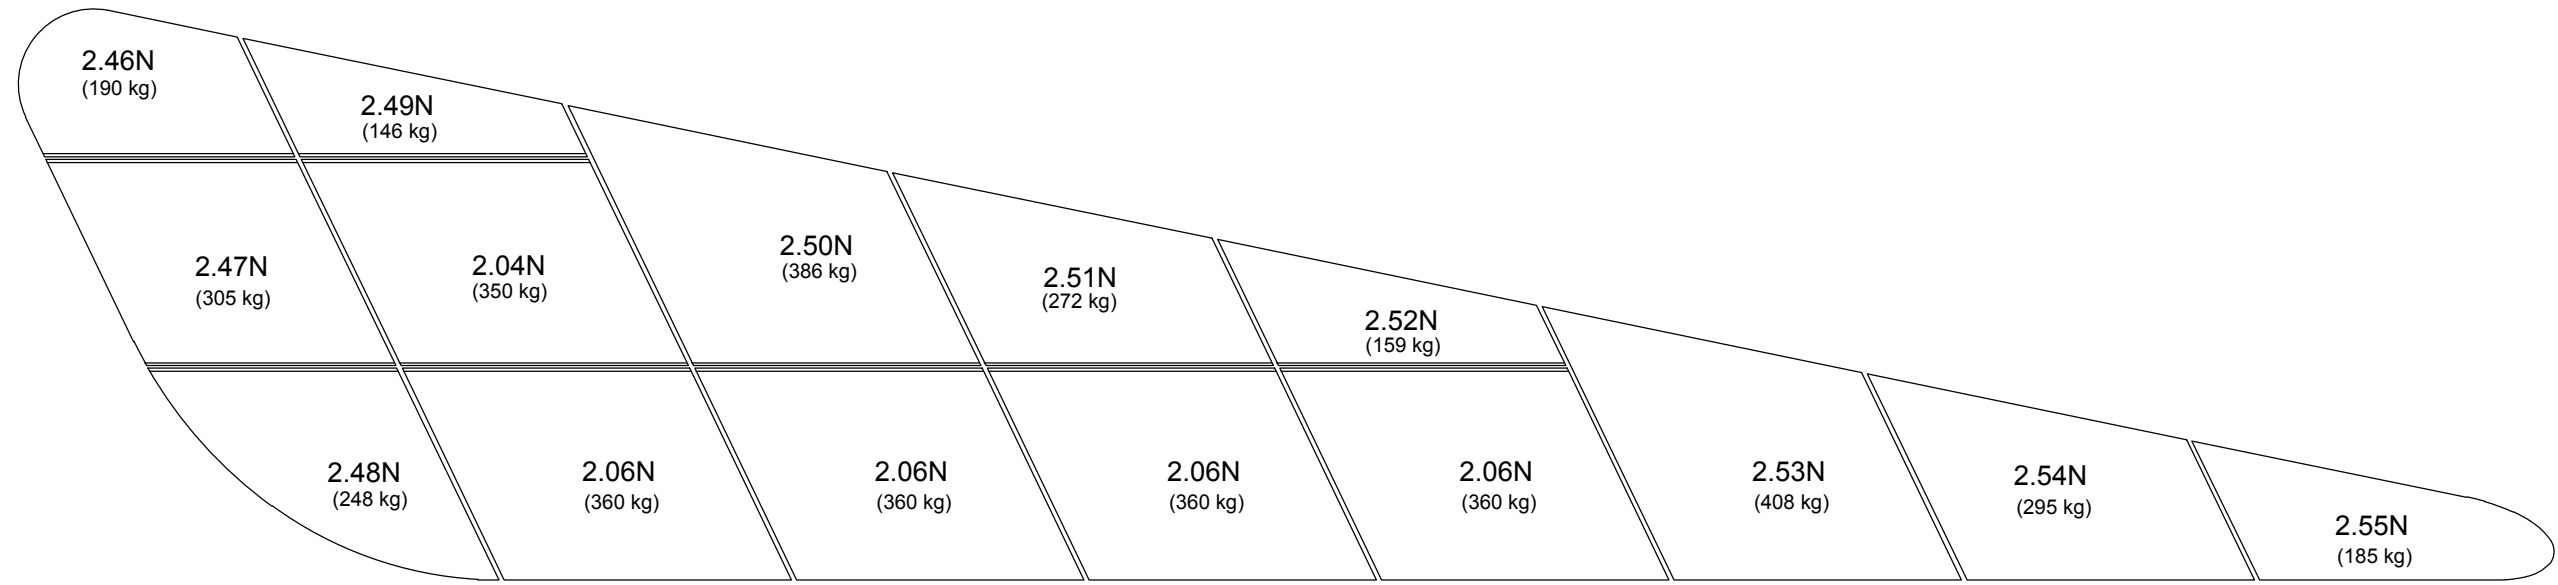


JA06 - Vista Interior  
Escala: 1:75

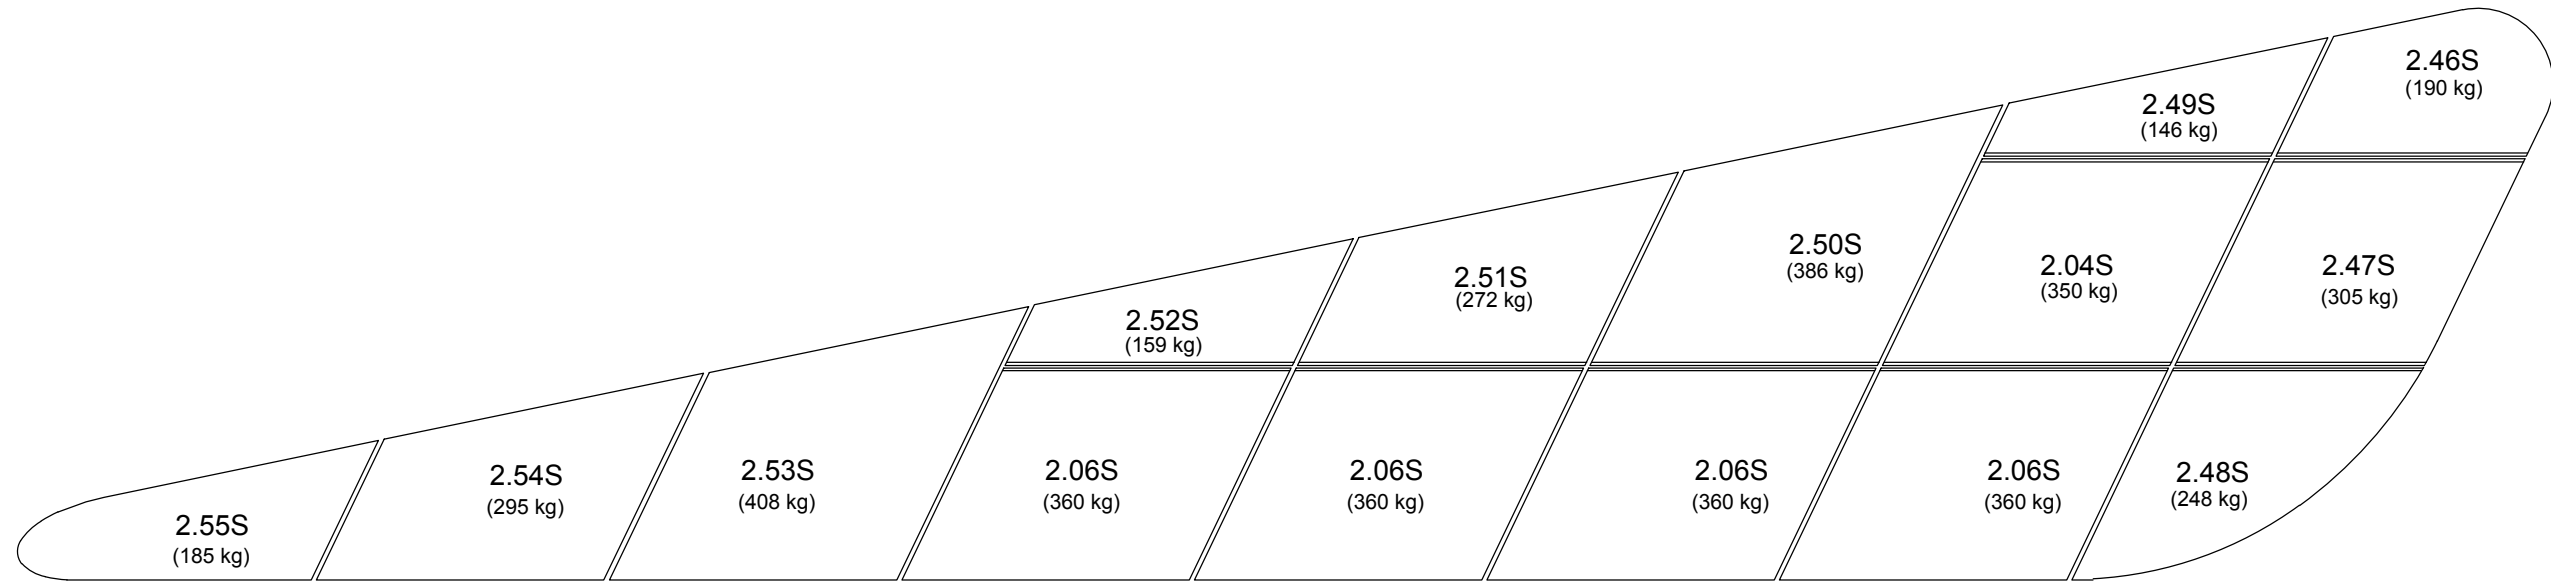


JA06A - Vista Interior  
Escala: 1:75

MATERIAL:	ELAB. POR:	RUTE PEREIRA	OBRAPF N.º	<b>MARTIFER</b> ALUMÍNIOS
	DATA:	20-Mai-14	2009	
ACABAMENTO:	VERIF. POR:		LOTE:	
PESO TOTAL: <b>Kg</b>	Designação: JA06 & JA06A Mapa de Vidros			N.º DESENHO
AREA TOTAL: 1931,23m <sup>2</sup>	TOLERÂNCIA:	ESCALA: 1:75	QUANT:	19
			N/A	

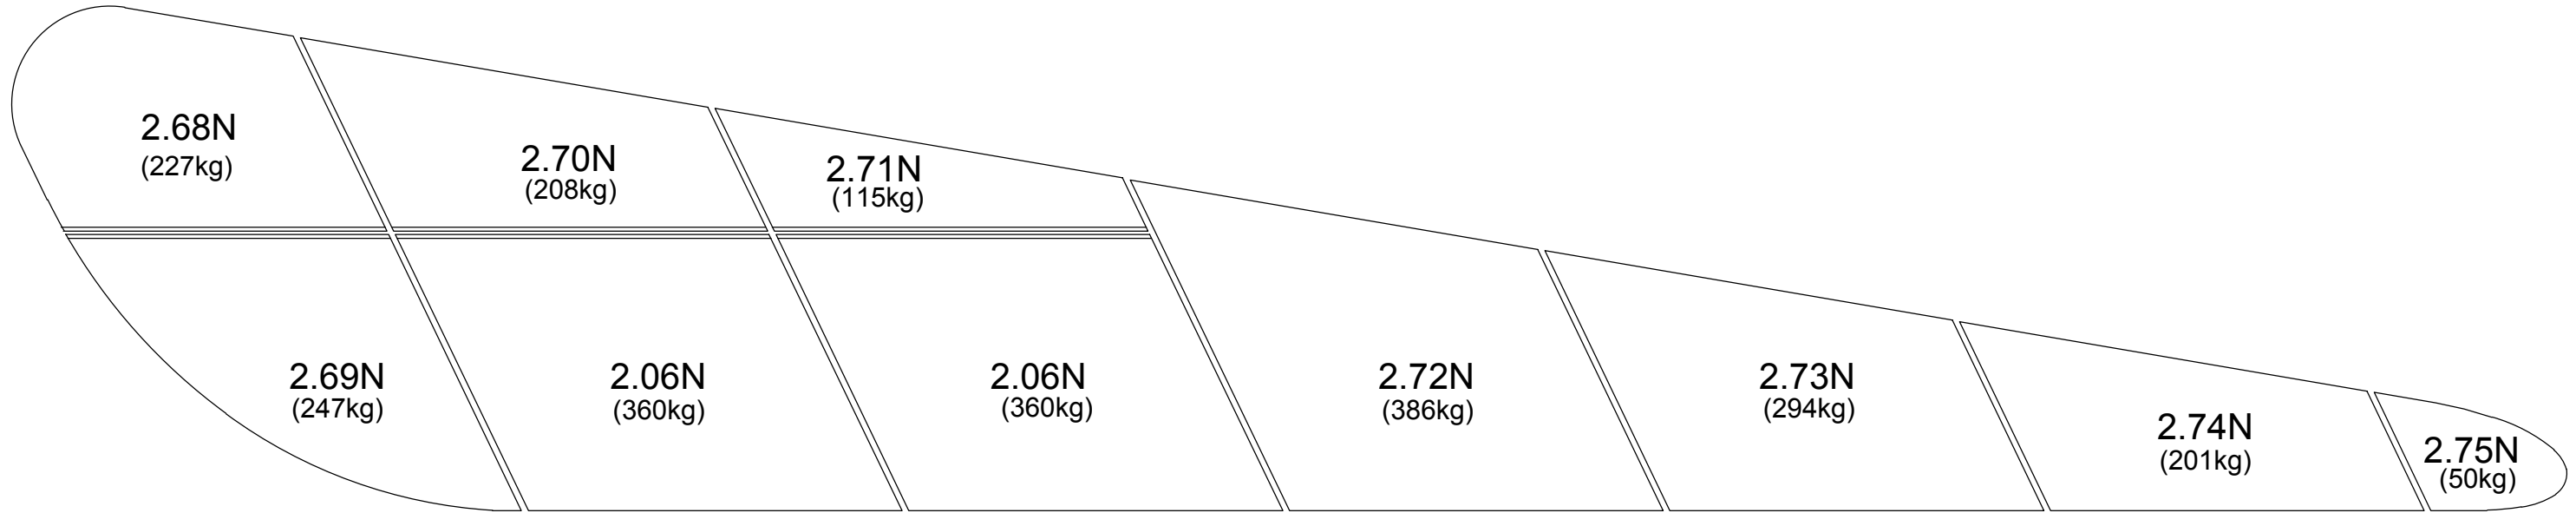

JA07 - Vista Interior  
Escala:1:50

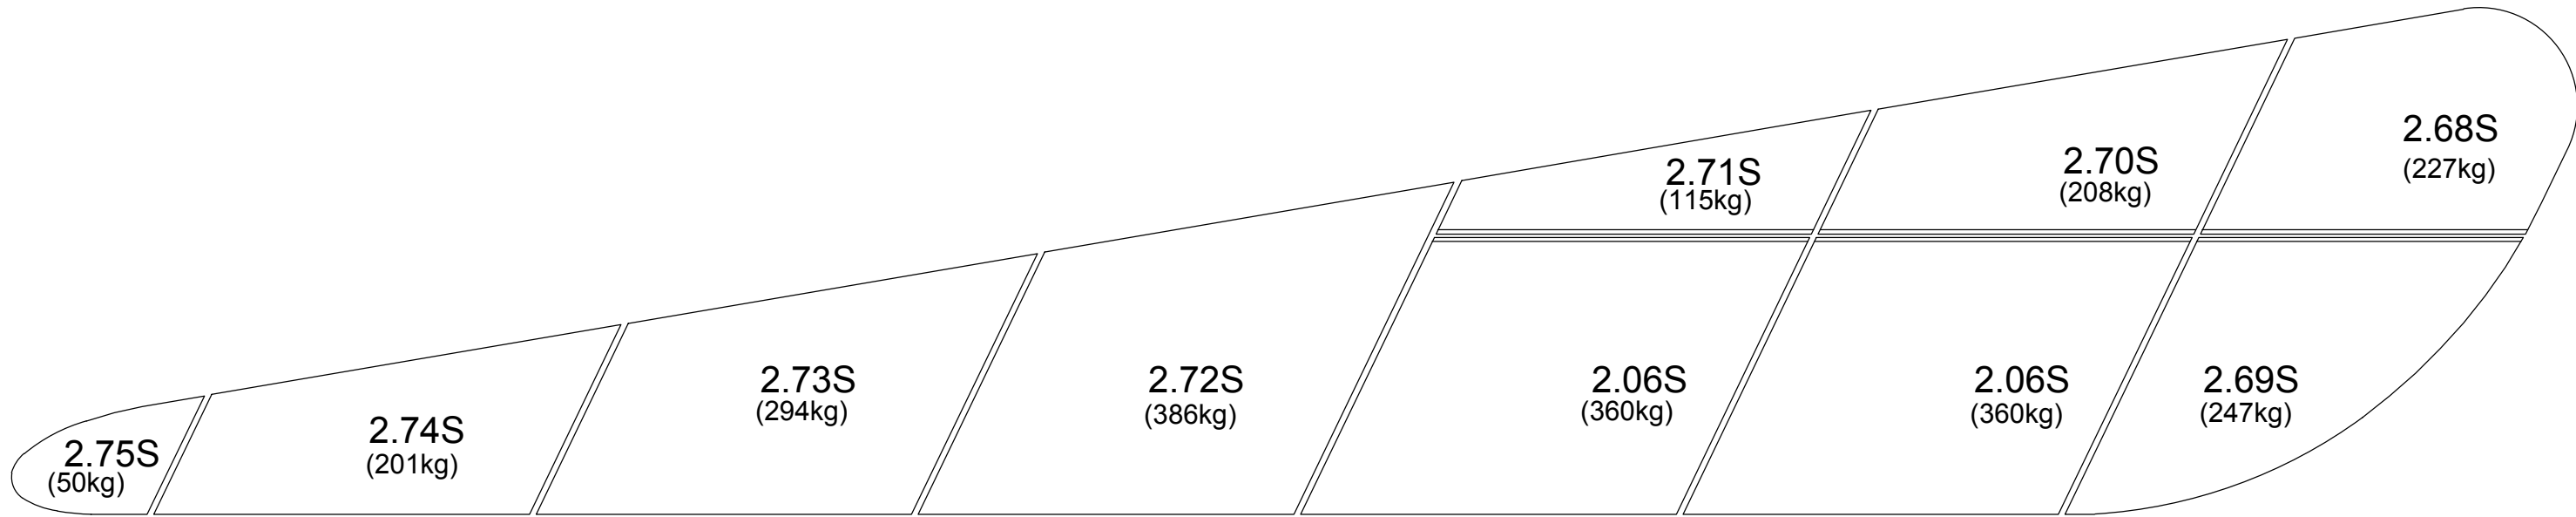

JA07A - Vista Interior  
Escala:1:50

G:\MUSEUAS BUILT1 - Esquadrias\ARTG.02 - JA02-JA07\_JA02A-JA07A - Vidro.dwg

MATERIAL:	ELAB. POR: RUTE PEREIRA	OBRAPF N.º	<b>MARTIFER</b> ALUMÍNIOS
ACABAMENTO:	DATA: 20-Mai-14	2009	
PESO TOTAL: Kg	VERIF. POR:	LOTE:	N.º DESENHO
AREA TOTAL: 1931,23m2	TOLERÂNCIA:	ESCALA: 1:50	QUANT: N/A
	Designação: JA07 & JA07A Mapa de Vidros		20