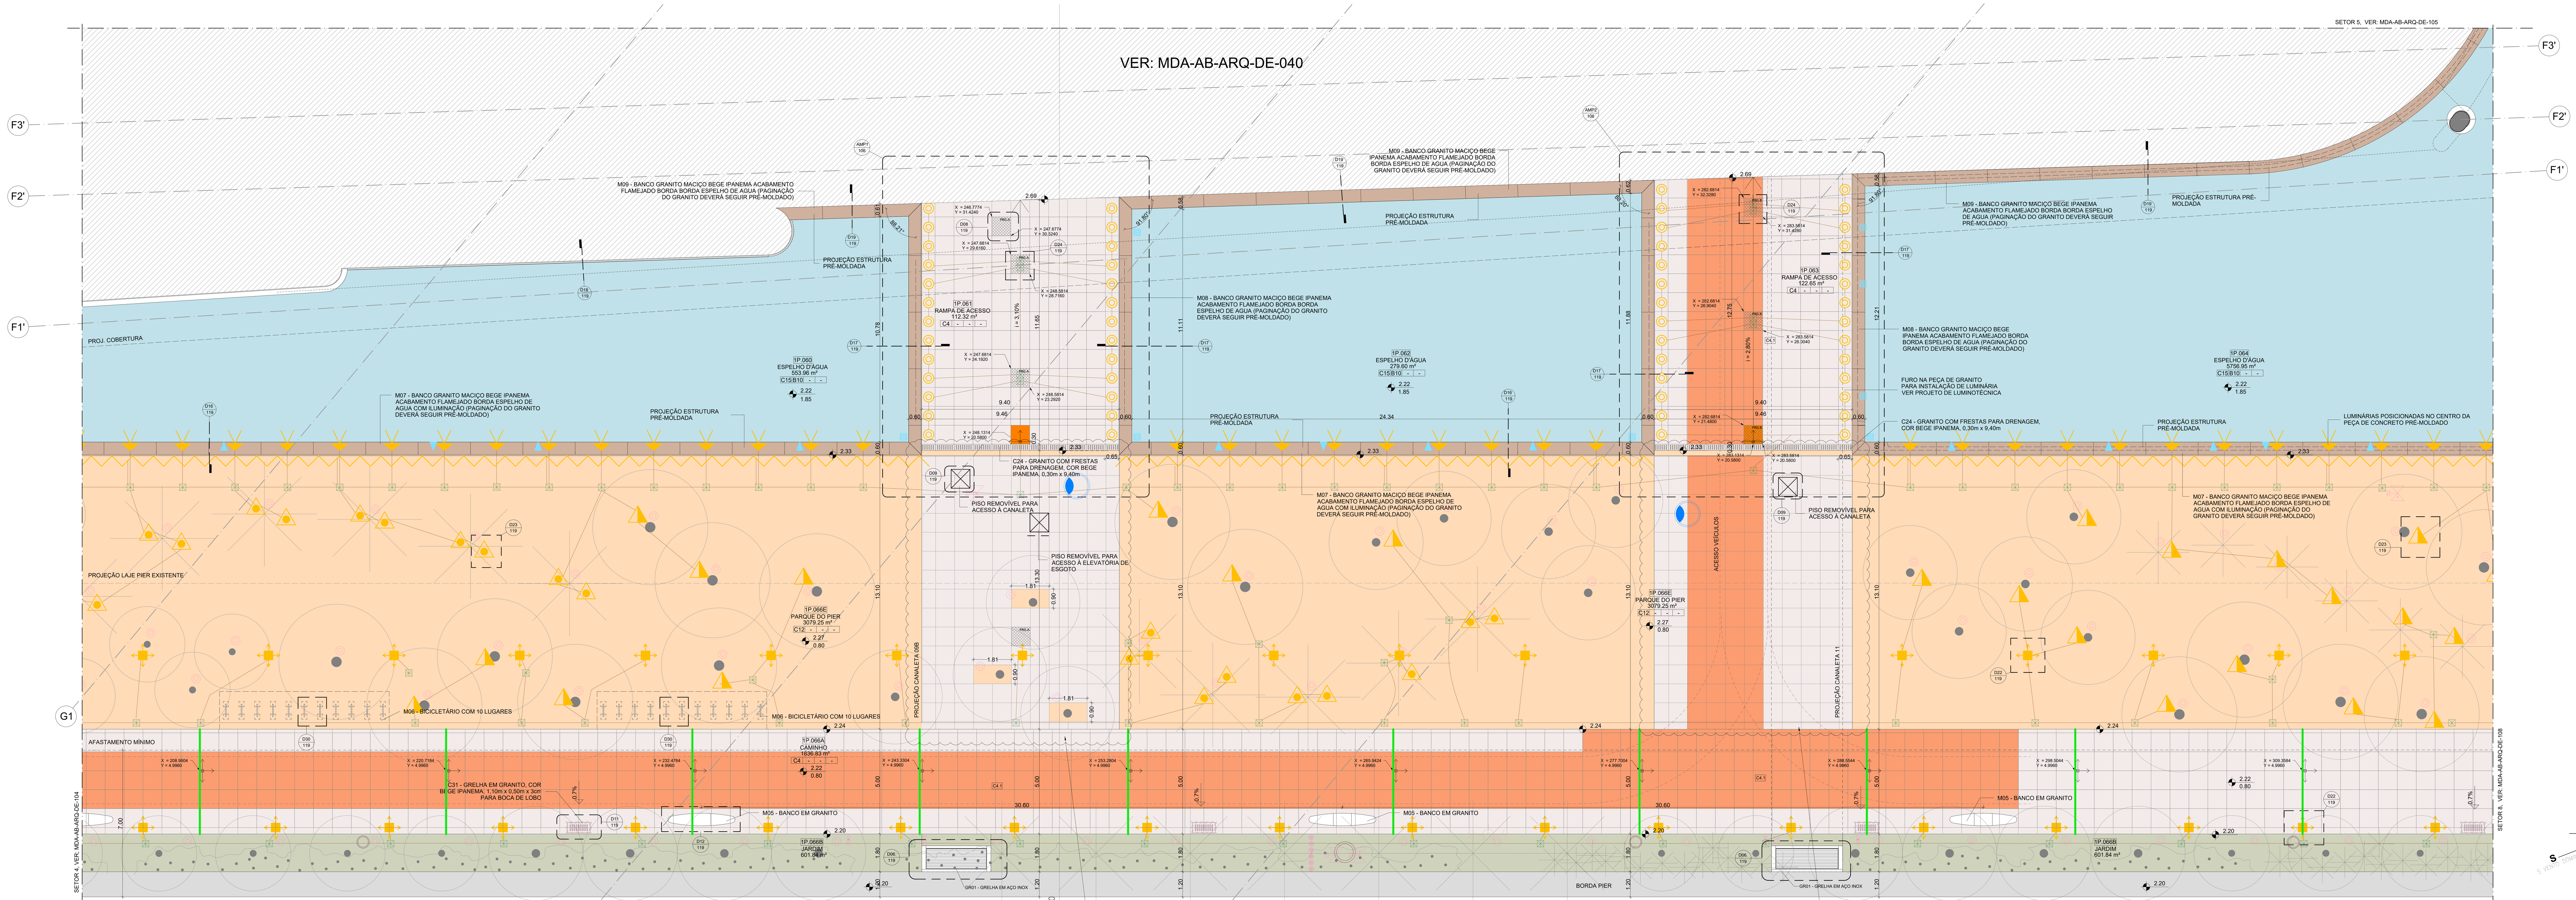

PLANTA ÁREA EXTERNA - SETOR 6 (NÍVEL +3,90)

ESCALA 1 : 100

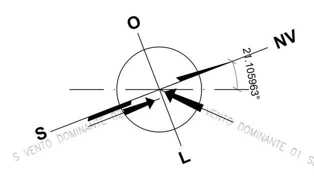

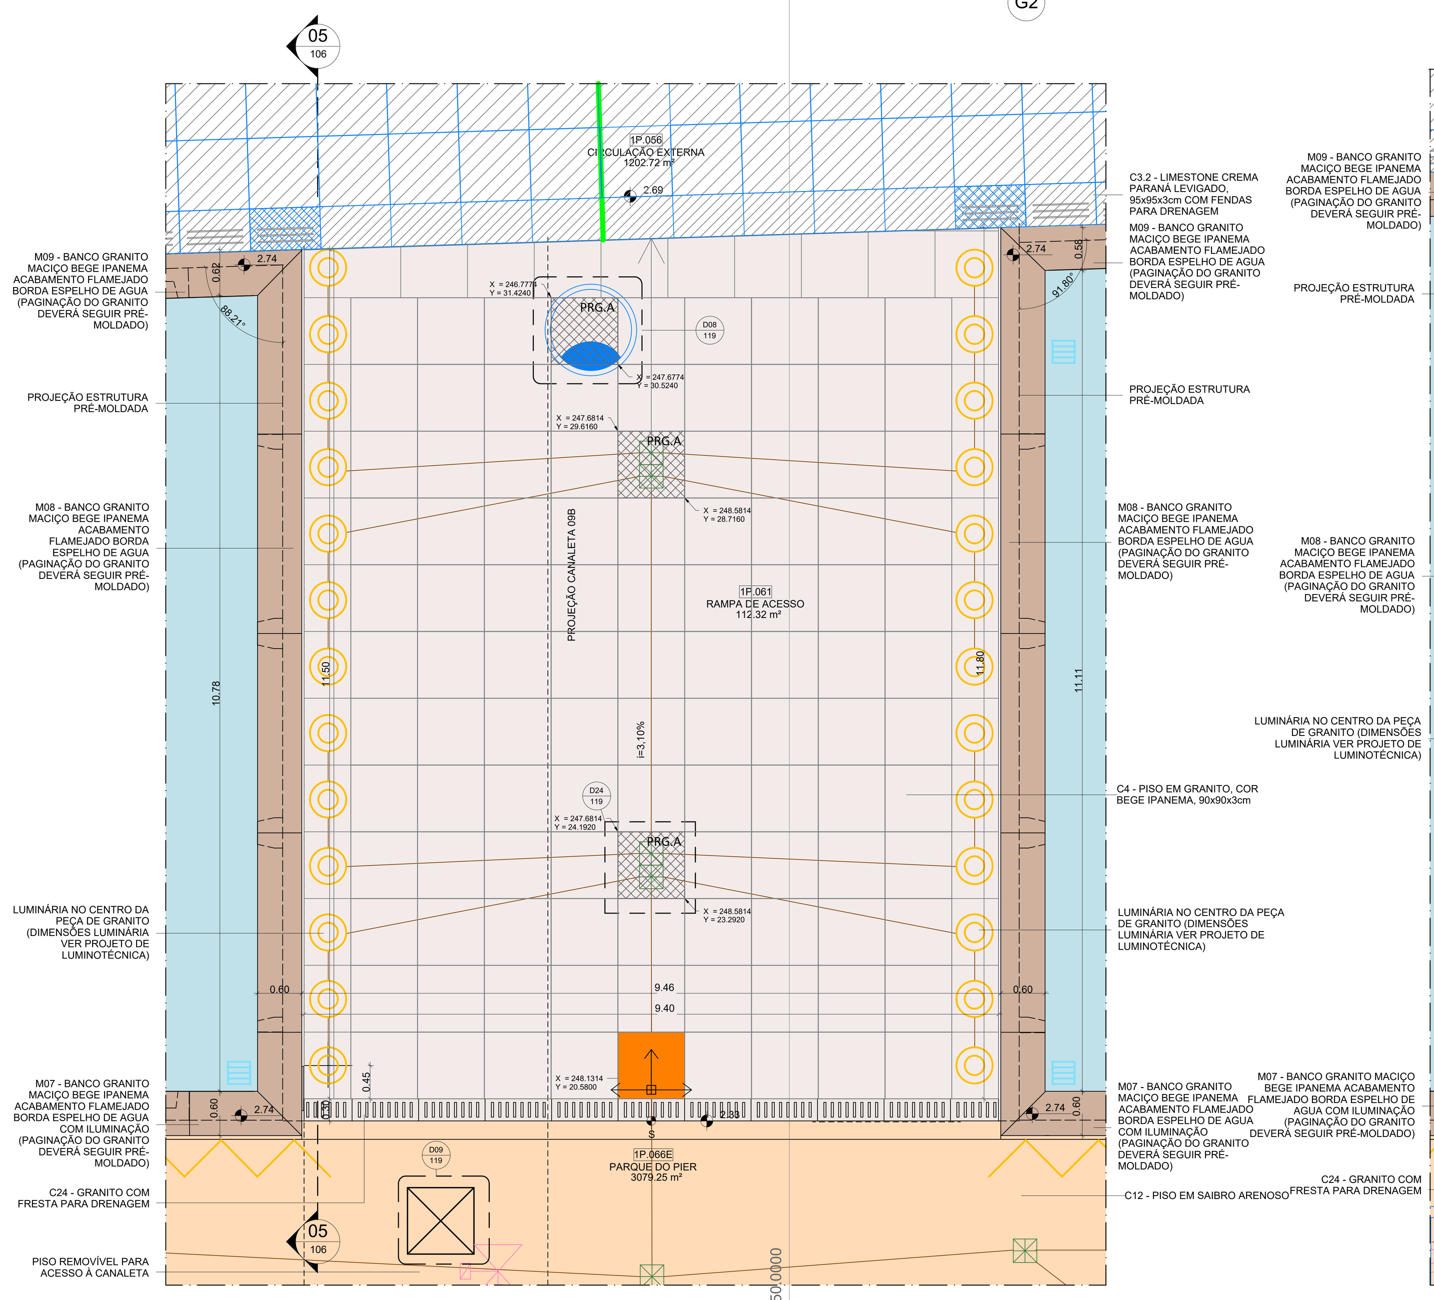

AMPLIAÇÃO 1 - RAMPA DE ACESSO 1P.061

ESCALA 1 : 50

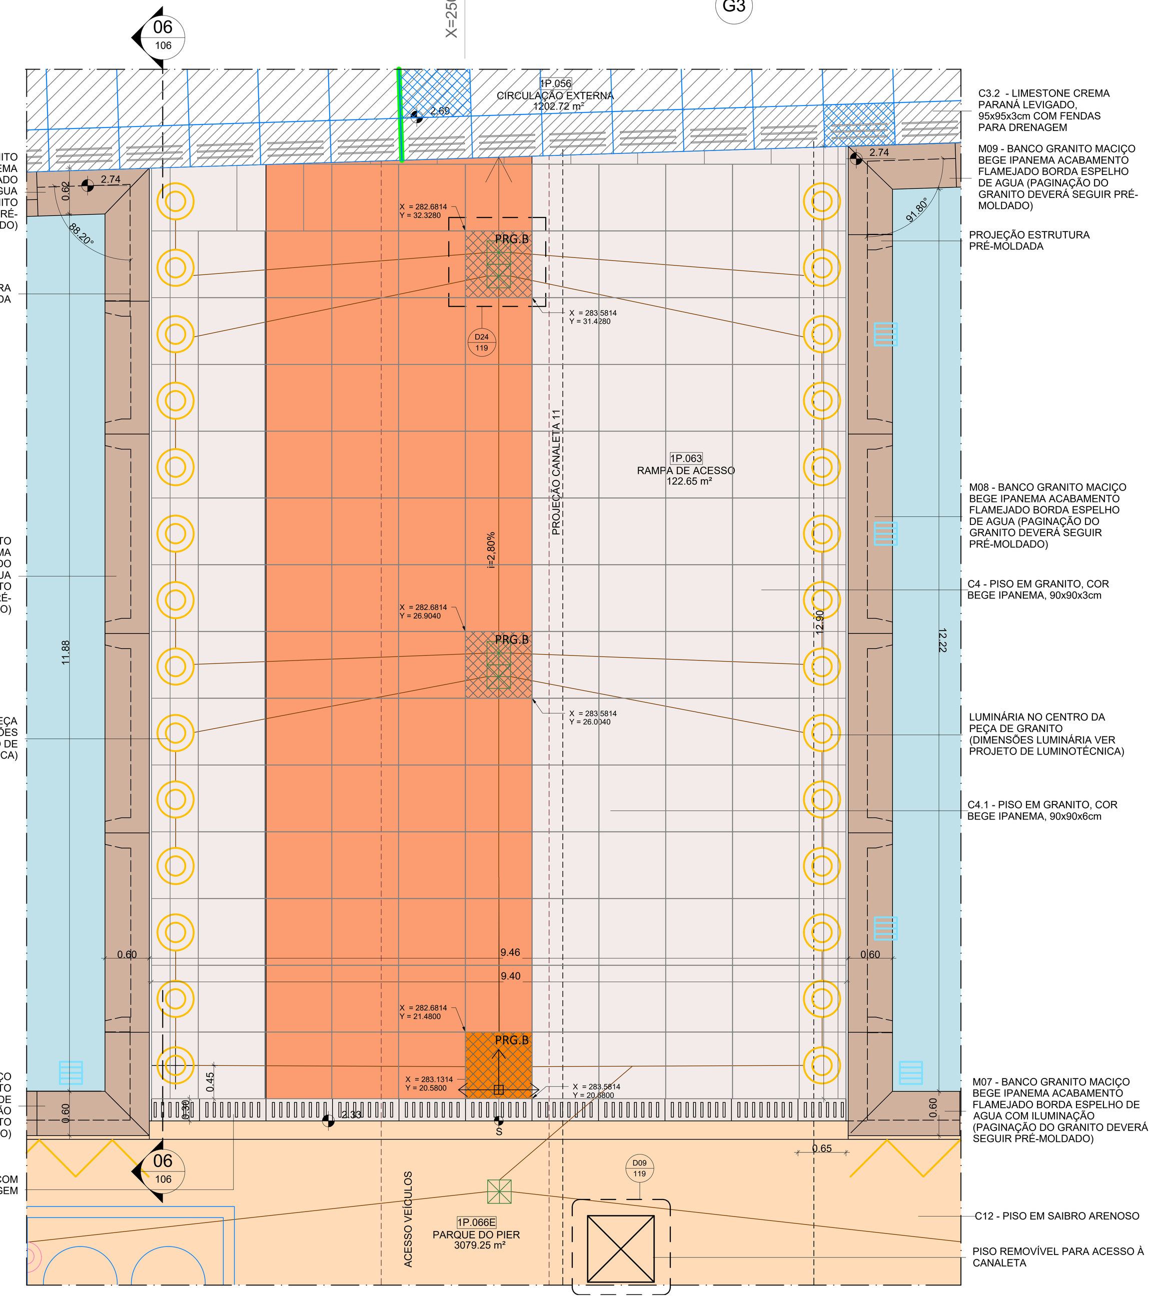

AMPLIAÇÃO 2 - RAMPA DE ACESSO 1P.063

ESCALA 1 : 50

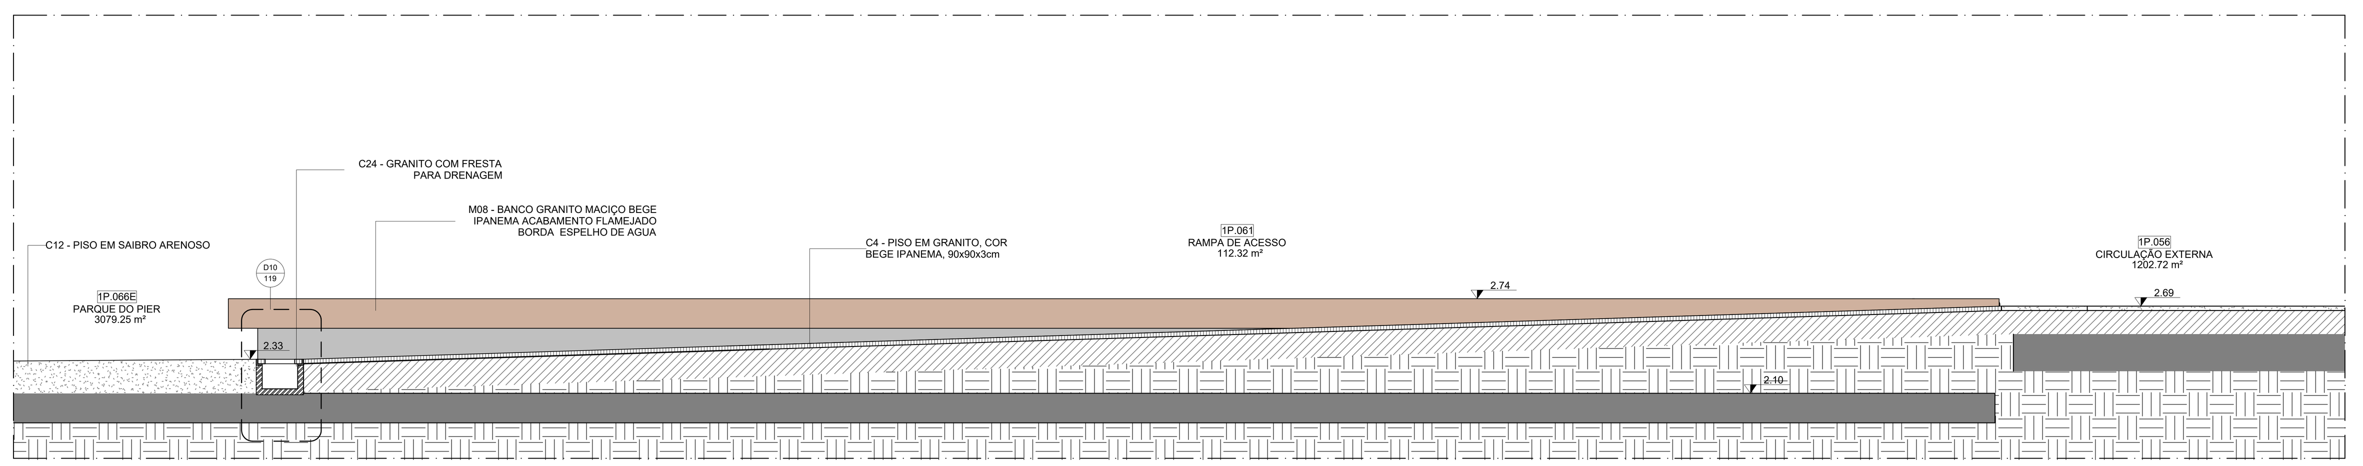

CORTE RAMPA DE ACESSO 1P.061

ESCALA 1 : 25

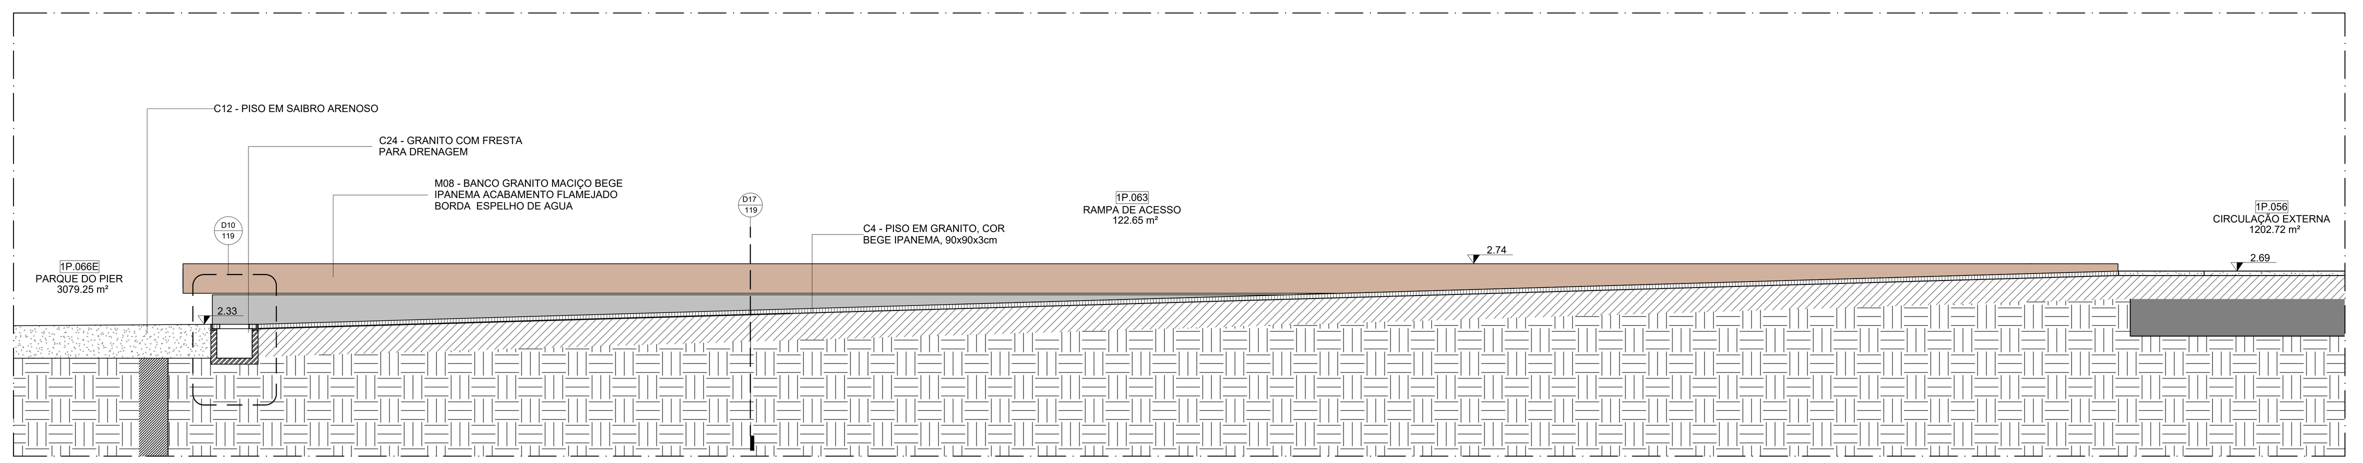

CORTE RAMPA DE ACESSO 1P.063

ESCALA 1 : 25

ESQUEMA COORDENADAS NA PAGINAÇÃO DE PISO EM GRANITO BEGE IPANEMA ÁREA EXTERNA

JUNTA DE ALÍVIO:
COORDENADAS INDICADAS NA PLANTA ENCONTRAM-SE NO EIXO DA JUNTA.

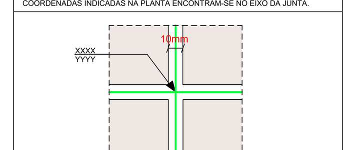

PISO REMOVÍVEL:
COORDENADAS INDICAM AS DUAS EXTREMIDADES DA PLACA OPOSTAS DIAGONALMENTE.

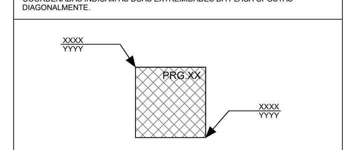

JUNTA DE ASSENTAMENTO DE PISO:
e=4mm

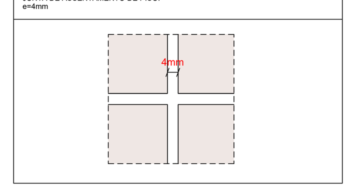

LEGENDA ESPECÍFICA DE PAGINAÇÃO DE PISO EM GRANITO DA ÁREA EXTERNA

NOME	DESCRIÇÃO		SETOR	QUANTIDADE	TOTAL PAVIMENTO
PG.A	0.90 x 0.90	GRANITO, COR BEGE IPANEMA, 90x90x3cm.	CONFORME EM PLANTA	6025 PEDRAS INTEIRAS (4923,72m²)	5667,62m² *ÁREA TOTAL CONSIDERA A ESPESSURA DAS JUNTAS
		TRECHO DE PAGINAÇÃO COM RECORTES DE PLACAS	CONFORME EM PLANTA	744,35m²	
PRG.A	0.90 x 0.90	PISO REMOVÍVEL EM GRANITO, COR BEGE IPANEMA, 90x90x3cm.	SETOR 1 SETOR 2 SETOR 3 SETOR 4 SETOR 5 SETOR 6 SETOR 7 SETOR 8	13 UN 18 UN 21 UN 03 UN 27 UN 03 UN 26 UN 08 UN	119 UN (97,24m²) *ÁREA TOTAL CONSIDERA A ESPESSURA DAS JUNTAS
PG.B	0.90 x 0.90	GRANITO, COR BEGE IPANEMA, 90x90x6cm.	CONFORME EM PLANTA	2750 PEDRAS INTEIRAS (2247,34m²)	2268,14m² *ÁREA TOTAL CONSIDERA A ESPESSURA DAS JUNTAS
		TRECHO DE PAGINAÇÃO COM RECORTES DE PLACAS	CONFORME EM PLANTA	20,80m²	
PRG.B	0.90 x 0.90	PISO REMOVÍVEL EM GRANITO, COR BEGE IPANEMA, 90x90x6cm.	SETOR 1 SETOR 2 SETOR 3 SETOR 4 SETOR 5 SETOR 6 SETOR 7 SETOR 8	01 UN 03 UN 15 UN 02 UN - 03 UN - -	24 UN (19,61m²) *ÁREA TOTAL CONSIDERA A ESPESSURA DAS JUNTAS
PG.01	1.19; R 5.504 R 6.694; 0.36	GRANITO, COR BEGE IPANEMA, COM PAGINAÇÃO VARIÁVEL, e=3cm	SETOR 1 SETOR 2 (PRAÇA DO MUSEU)	96 UN	96 UN
PG.02	1.19; R 6.698 R 7.888	GRANITO, COR BEGE IPANEMA, COM PAGINAÇÃO VARIÁVEL, e=3cm	SETOR 1 SETOR 2 (PRAÇA DO MUSEU)	82 UN	96 UN
PRG.02	1.19; R 6.698 R 7.888	PISO REMOVÍVEL EM GRANITO, COR BEGE IPANEMA, COM PAGINAÇÃO VARIÁVEL, e=3cm	SETOR 1 SETOR 2 (PRAÇA DO MUSEU)	14 UN	
PG.03	1.19; R 7.892 R 9.082	GRANITO, COR BEGE IPANEMA, COM PAGINAÇÃO VARIÁVEL, e=3cm	SETOR 1 SETOR 2 (PRAÇA DO MUSEU)	96 UN	96 UN
PG.04	1.19; R 9.092 R 10.282	GRANITO, COR BEGE IPANEMA, COM PAGINAÇÃO VARIÁVEL, e=3cm	SETOR 1 SETOR 2 (PRAÇA DO MUSEU)	96 UN	96 UN
PG.05	1.19; R 10.286 R 11.476	GRANITO, COR BEGE IPANEMA, COM PAGINAÇÃO VARIÁVEL, e=3cm	SETOR 1 SETOR 2 (PRAÇA DO MUSEU)	96 UN	96 UN
PG.06	1.19; R 11.480 R 12.670; 0.75	GRANITO, COR BEGE IPANEMA, COM PAGINAÇÃO VARIÁVEL, e=3cm	SETOR 1 SETOR 2 (PRAÇA DO MUSEU)	96 UN	96 UN
PG.07	1.19; R 12.674 R 13.864	GRANITO, COR BEGE IPANEMA, COM PAGINAÇÃO VARIÁVEL, e=3cm	SETOR 1 SETOR 2 (PRAÇA DO MUSEU)	94 UN	96 UN
PRG.07	1.19; R 12.674 R 13.864	PISO REMOVÍVEL EM GRANITO, COR BEGE IPANEMA, COM PAGINAÇÃO VARIÁVEL, e=3cm	SETOR 1 SETOR 2 (PRAÇA DO MUSEU)	2 UN	
PG.08	1.19; R 13.868 R 15.058	GRANITO, COR BEGE IPANEMA, COM PAGINAÇÃO VARIÁVEL, e=3cm	SETOR 1 SETOR 2 (PRAÇA DO MUSEU)	96 UN	96 UN
PG.09	1.19; R 15.062 R 16.252	GRANITO, COR BEGE IPANEMA, COM PAGINAÇÃO VARIÁVEL, e=3cm	SETOR 1 SETOR 2 (PRAÇA DO MUSEU)	96 UN	96 UN
PG.10	1.19; R 16.262 R 17.452	GRANITO, COR BEGE IPANEMA, COM PAGINAÇÃO VARIÁVEL, e=3cm	SETOR 1 SETOR 2 (PRAÇA DO MUSEU)	95 UN	96 UN
PRG.10	1.19; R 16.262 R 17.452	PISO REMOVÍVEL EM GRANITO, COR BEGE IPANEMA, COM PAGINAÇÃO VARIÁVEL, e=3cm	SETOR 1 SETOR 2 (PRAÇA DO MUSEU)	1 UN	
PG.11	1.19; R 17.456 R 18.646	GRANITO, COR BEGE IPANEMA, COM PAGINAÇÃO VARIÁVEL, e=3cm	SETOR 1 SETOR 2 (PRAÇA DO MUSEU)	192 UN	192 UN
PG.12	1.19; R 18.650 R 19.840	GRANITO, COR BEGE IPANEMA, COM PAGINAÇÃO VARIÁVEL, e=3cm	SETOR 1 SETOR 2 (PRAÇA DO MUSEU)	192 UN	192 UN
PG.13	1.19; R 19.844 R 21.034	GRANITO, COR BEGE IPANEMA, COM PAGINAÇÃO VARIÁVEL, e=3cm	SETOR 1 SETOR 2 (PRAÇA DO MUSEU)	192 UN	192 UN
PG.14	1.19; R 21.038 R 22.228	GRANITO, COR BEGE IPANEMA, COM PAGINAÇÃO VARIÁVEL, e=3cm	SETOR 1 SETOR 2 (PRAÇA DO MUSEU)	192 UN	192UN
PG.15	1.19; R 22.232 R 23.422	GRANITO, COR BEGE IPANEMA, COM PAGINAÇÃO VARIÁVEL, e=3cm	SETOR 1 SETOR 2 (PRAÇA DO MUSEU)	95 UN	96 UN
PRG.15	1.19; R 22.232 R 23.422	PISO REMOVÍVEL EM GRANITO, COR BEGE IPANEMA, COM PAGINAÇÃO VARIÁVEL, e=3cm	SETOR 1 SETOR 2 (PRAÇA DO MUSEU)	1 UN	
PG.16	1.19; R 23.426 R 24.616	GRANITO, COR BEGE IPANEMA, COM PAGINAÇÃO VARIÁVEL, e=3cm	SETOR 1 SETOR 2 (PRAÇA DO MUSEU)	192 UN	192 UN
PG.17	1.19; R 24.620 R 25.810	GRANITO, COR BEGE IPANEMA, COM PAGINAÇÃO VARIÁVEL, e=3cm	SETOR 1 SETOR 2 (PRAÇA DO MUSEU)	192 UN	192 UN
PG.18	1.19; R 25.814 R 27.004	GRANITO, COR BEGE IPANEMA, COM PAGINAÇÃO VARIÁVEL, e=3cm	SETOR 1 SETOR 2 (PRAÇA DO MUSEU)	192 UN	192 UN
PG.19	1.19; R 27.008 R 28.198	GRANITO, COR BEGE IPANEMA, COM PAGINAÇÃO VARIÁVEL, e=3cm	SETOR 1 SETOR 2 (PRAÇA DO MUSEU)	162 UN	192 UN
PRG.19	1.19; R 27.008 R 28.198	PISO REMOVÍVEL EM GRANITO, COR BEGE IPANEMA, COM PAGINAÇÃO VARIÁVEL, e=3cm	SETOR 1 SETOR 2 (PRAÇA DO MUSEU)	30 UN	
PG.20	1.19; R 28.202 R 29.392	GRANITO, COR BEGE IPANEMA, COM PAGINAÇÃO VARIÁVEL, e=3cm	SETOR 1 SETOR 2 (PRAÇA DO MUSEU)	96 UN	96 UN
PG.21	1.19; R 29.402 R 30.592	GRANITO, COR BEGE IPANEMA, COM PAGINAÇÃO VARIÁVEL, e=3cm	SETOR 1 SETOR 2 (PRAÇA DO MUSEU)	96 UN	96 UN
PG.22	1.19; R 30.596 R 31.786	GRANITO, COR BEGE IPANEMA, COM PAGINAÇÃO VARIÁVEL, e=3cm	SETOR 1 SETOR 2 (PRAÇA DO MUSEU)	96 UN	96 UN
PG.23	1.19; R 31.790 R 32.980	GRANITO, COR BEGE IPANEMA, COM PAGINAÇÃO VARIÁVEL, e=3cm	SETOR 1 SETOR 2 (PRAÇA DO MUSEU)	96 UN	96 UN
PG.24	1.19; R 32.984 R 34.174	GRANITO, COR BEGE IPANEMA, COM PAGINAÇÃO VARIÁVEL, e=3cm	SETOR 1 SETOR 2 (PRAÇA DO MUSEU)	95 UN	96 UN
PRG.24	1.19; R 32.984 R 34.174	PISO REMOVÍVEL EM GRANITO, COR BEGE IPANEMA, COM PAGINAÇÃO VARIÁVEL, e=3cm	SETOR 1 SETOR 2 (PRAÇA DO MUSEU)	1UN	
PG.25	1.13; R 34.178 R 35.313	GRANITO, COR BEGE IPANEMA, COM PAGINAÇÃO VARIÁVEL, e=3cm	SETOR 1 SETOR 2 (PRAÇA DO MUSEU)	96 UN	96 UN
PRG.V	PISO REMOVÍVEL EM GRANITO, COR BEGE IPANEMA, COM PAGINAÇÃO VARIÁVEL, e=3cm		SETOR 1 SETOR 2	11 UN	11 UN

DOCUMENTOS DE REFERÊNCIA:

Nº	DESCRIÇÃO	DOCUMENTO
1	ÁREA EXTERNA - GERAL	MDA-PE-ARQ-DE-100
2	PROJETO DE DRENAGEM	MDA-PE-DRE-DE-040s
3	PROJETO DE LUMINOTÉCNICA	MDA-PE-LUM-DE-100s
4	PROJETO DE IRRIGAÇÃO	MDA-PE-IRR-DE-040s
5	PROJETO DE COMBATE A INCÊNDIO	MDA-PE-ICI-DE-040s
6	PROJETO DE PAISAGISMO	227-OB-PSG-DT-001 a 006
7	PAVIMENTAÇÃO EXTERNA	227-OB-ARQ-DO-104/ 227-OB-ARQ-RI-005-R04
8	PROJETO DE IMPERMEABILIZAÇÃO	MDA-PE-IMP-DE-040s
9	PROJETO ELETRICA	MDA-PE-ELE-DE-100s

LEGENDAS:

LEGENDA GRÁFICA:

- TÍTULO / ESCALA: 1/XX — TÍTULO E ESCALA DO DESENHO
- XX00 — INDICAÇÃO DE PORTAS (Nº DA PORTA)
- XX00 — INDICAÇÃO DE JANELAS (Nº DA JANELA)
- CÓDIGO DE COMPARTIMENTO — (PAVIMENTO) (COMPARTIMENTO) PPP.NNN
- PD=0.00 — INDICAÇÃO DE PÉ DIREITO
- + (PA) + (PB) — INDICAÇÃO DE NÍVEL EM ELEVAÇÃO
- + (PA) + (PB) — INDICAÇÃO DE NÍVEL EM PLANTA
- INDICAÇÃO PAGINAÇÃO DE FORRO OU PISO
- JUNTA DE DILATAÇÃO
- PROJEÇÃO LAJE PIER EXISTENTE
- ACESSO VEÍCULOS
- INDICAÇÃO DE CORTE — XX NÚMERO DO DESENHO; YYY NÚMERO DA PRANCHA
- INDICAÇÃO DE VISTA OU FACHADA — XX NÚMERO DO DESENHO; YYY NÚMERO DA PRANCHA; XX EIXO
- CHAMADA DE DETALHE / AMPLIAÇÃO — NÚMERO DETALHE (DX) / AMPLIAÇÃO (AMPX); NÚMERO DA PRANCHA
- CÓDIGO DE ACABAMENTO — XX XX XX XX: (TETO) (RODAPÉ) (PAREDE) (PISO)
- AFASTAMENTO MÍNIMO

LEGENDA LUMINÁRIAS

	ITEM 67 - LUMINOTÉCNICA		ITEM 64 - LUMINOTÉCNICA
	ITEM 68 - LUMINOTÉCNICA		ITEM 65 - LUMINOTÉCNICA
	ITEM 69 - LUMINOTÉCNICA		ITEM 55 - LUMINOTÉCNICA
	ITEM 70 - LUMINOTÉCNICA		ITEM 72 - LUMINOTÉCNICA
	ITEM 71 - LUMINOTÉCNICA		

LEGENDA - COMBATE A INCENDIO
- HIDRANTE URBANO

LEGENDA - DRENAGEM
- CANALETA COM GRELHA
- CAIXA DE PASSAGEM/ MANILHA

LEGENDA - ESGOTO
- CONJUNTO DE CAIXAS SEPARADORAS E SÓLIDOS/ÓLEO/ÁGUA PRÉ-MOLDADA
- CAIXA SIFONADA/GORDURA ESGOTO SANITÁRIO (CS/CG)
- POÇO DE VISITA
- ELEVATÓRIA DE ESGOTO
- POÇO DE VISITA - EXISTENTE
- CAIXA DE INSPEÇÃO PARA ESGOTO SANITÁRIO

LEGENDA IRRIGAÇÃO
- BOCAL BORBULHADOR -COM ASPERSOR ESCAMOTEÁVEL 4"
- PONTO PARA GOTEJAMENTO
- VÁLVULA DE AR - DUPLA FUNÇÃO
- VÁLVULA SOLENÓIDE - DIÂMETRO INDICADO
- SENSOR DE CHUVA

LEGENDA ELETRICA
- FONTE DE ALIMENTAÇÃO DAS LUMINÁRIAS
- TUBULAÇÃO
- CAIXA DE PASSAGEM EM ALVENARIA

LEGENDA ARQUITETURA
- ACESSO ÀS CANALETAS
- UNIDADE DE MONITORAMENTO METEOROLÓGICO

LEGENDA HIDRAULICA
- CAIXA DE MANOBRA

LEGENDA TRM
- POÇO DE CAPTAÇÃO DA ÁGUA DO MAR
- DISPOSITIVO DE RETORNO TRM
- GRELHA 30X30CM - SUCÇÃO ESPELHO D'ÁGUA

LEGENDA - PISOS EXTERNO
- GRANITO BEGE IPANEMA 90x90x3
- VEGETAÇÃO
- SAIBRO ARENOSO
- ESPELHO D'ÁGUA
- PISO EMBORRACHADO
- GRANITO BEGE IPANEMA90x90x6 (ACESSO VEÍCULOS)
- GRANITO MACIÇO BEGE IPANEMA ACABAMENTO FLAMEJADO
- PISO "MISTO" 90x90x3 COMPOSTO POR TIRAS DE GRANITO BEGE IPANEMA, 90x10x3cm, E TIRAS DE GRAMA, 90x10
- PEDRA DE GRANITO BEGE IPANEMA REMOVÍVEL
- BORDA PIER
- INÍCIO DE PAGINAÇÃO DO PISO
- JUNTA DE ALÍVIO

LEGENDA VEDAÇÕES
- ESTRUTURA DE CONCRETO
- BLOCO DE CONCRETO 14cm
- ESTRUTURA DE CONCRETO EM VISTA
- BLOCO DE CONCRETO 19cm
- ALVENARIA ESTRUTURAL 19cm
- BORDA/ LAJE DO PIER (EXISTENTE)
- GRADIL METÁLICO COM BARRA PORTANTE

TABELA DE ACABAMENTOS	
PAREDE	
B23	GRADIL METÁLICO, COR BRANCA
PISO	
C4	GRANITO, COR BEGE IPANEMA, 90x90x3cm.
C4.1	GRANITO, COR BEGE IPANEMA, 90x90x6cm.
C4.2	GRANITO, COR BEGE IPANEMA, COM PAGINAÇÃO VARIÁVEL, e=3cm
C12	SAIBRO ARENOSO 20cm
C13	PISO EMBORRACHADO RECICLADO DRENANTE, COR AREIA OU SIMILAR.
C15	PINTURA A BASE DE POLIURETANO ASFÁLTICO E DE PROTEÇÃO E ACABAMENTO.
C24	GRANITO COM FRESTAS PARA DRENAGEM, COR BEGE IPANEMA, 0,30m x 9,40m
C25	GRANITO COM FRESTAS PARA VENTILAÇÃO, COR BEGE IPANEMA, 90cm x 90cm x 2cm
C31	GRELHA EM GRANITO, COR BEGE IPANEMA, 1,10m x 0,50m x 3cm, PARA BOCA DE LOBO
C32	PISO "MISTO" 90x90cm COMPOSTO POR TIRAS DE GRANITO, COR BEGE IPANEMA 90x10x3cm, E TIRAS DE GRAMA 90x10
GRELHAS	
GR01	GRELHA FIXADA NA HORIZONTAL, TAMPO METÁLICO COM PISO DE GRADE EM AÇO INOX DE 30X100 COM REQUADRO EM BARRA CHATA.
GR02	GRELHA FIXADA NA VERTICAL, PERFIL EM "L" DE 3' COM TUBOS DE AÇO INOX DE 1" E CHAPA EXPANDIDA EM MALHA LOSANGULAR DE AÇO INOX.
GR03	GRELHA/CAPACHO
MOBILIÁRIO	
M05	BANCO EM GRANITO
M06	BICICLETÁRIO COM 10 LUGARES
M07	BANCO GRANITO MACIÇO BEGE IPANEMA ACABAMENTO FLAMEJADO BORDA ESPELHO DE AGUA COM ILUMINAÇÃO (PERFIL TIPO 1 A=0,119m²)
M08	BANCO GRANITO MACIÇO BEGE IPANEMA ACABAMENTO FLAMEJADO BORDA ESPELHO DE AGUA (PERFIL TIPO 2 A=0,12m²)
M09	BANCO GRANITO MACIÇO BEGE IPANEMA ACABAMENTO FLAMEJADO BORDA ESPELHO DE AGUA (PERFIL TIPO 3 A=0,137m²)
M10	BANCO GRANITO MACIÇO BEGE IPANEMA ACABAMENTO FLAMEJADO BORDA ESPELHO DE AGUA (PERFIL TIPO 4 A=0,120m²)
M11	PRÉ MOLDADO CONCRETO ESPELHO DE ÁGUA PARA APOIO DO BANCO GRANITO MACIÇO (TIPO A, TIPO A1, TIPO A5, TIPO D, TIPO E)
M12	PRÉ MOLDADO CONCRETO ESPELHO DE ÁGUA PARA APOIO DO BANCO GRANITO MACIÇO (TIPO A3, TIPO B, TIPO C)
M13	PRÉ MOLDADO CONCRETO ESPELHO DE ÁGUA PARA APOIO DO BANCO GRANITO MACIÇO (TIPO A2)

NOTAS GERAIS:

1 - ESTE DOCUMENTO FAZ PARTE DO PROJETO DE DETALHAMENTO DE ARQUITETURA QUE TEM COMO BASE O CONJUNTO DE DESENHOS DO PROJETO EXECUTIVO DE ARQUITETURA FASE OB.

2 - NA EXECUÇÃO DAS FORMAS DE CONCRETO CONSIDERAR SEMPRE PROJETOS COMPLEMENTARES.

3 - MEDIDAS E NÍVEIS EM METROS, SALVO INDICAÇÃO CONTRÁRIA.

4 - CONFERIR MEDIDAS, NÍVEIS E PRUMOS NA OBRA.

5 - PARA MODULAÇÃO E DIMENSIONAMENTO DOS PRÉ-MOLDADOS COM CURVATURA, VERIFICAR COM FABRICANTE.

6 - A PAGINAÇÃO DAS PEDRAS DE GRANITO (BORDA/BANCO ESPELHO D'ÁGUA) DEVERÁ SEGUIR A PAGINAÇÃO DA ESTRUTURA PRÉ-MOLDADA. CONSIDERAR JUNTAS DE 5mm ENTRE AS PEDRAS DE GRANITO. (VER DOCUMENTOS MDA-PD-ARQ-DE-109 E MDA-PD-ARQ-DE-119).

7- PAGINAÇÃO DAS LUMINÁRIAS SEGUEM PROJETO DE LUMINOTÉCNICA E DOCUMENTO DE PAVIMENTAÇÃO EXTERNA 227-OB-ARQ-DO-104

8 - ESTE DOCUMENTO NÃO SUBSTITUI A CONSULTA DOS PROJETOS DE INSTALAÇÕES, AR CONDICIONADO E LUMINOTECNICA PARA VERIFICAÇÃO DE ESPECIFICAÇÕES DE EQUIPAMENTOS.

9 - PAVIMENTAÇÃO EXTERNA DE ACORDO COM DOCUMENTO 227-OB-ARQ-RI-005-R06. JUNTAS DE ALÍVIO CONFORME DIRETRIZES DOS DOCUMENTOS DE ROCHAS ORNAMENTAIS MDA-PD-CRO-DE-005 E MDA-PD-CRO-DE-006.

PLANTA CHAVE:

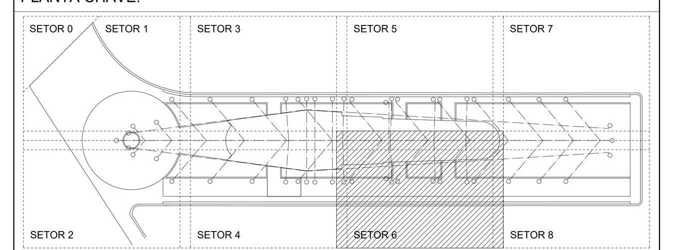

R00	01/12/2015	EMISSÃO INICIAL	CRISTIANE	LUIS	DANIEL
Nº REVISÃO	DATA	DESCRIÇÃO DAS REVISÕES	EXECUÇÃO	VERIFICAÇÃO	APROVAÇÃO

CONSÓRCIO CONSTRUTOR: CONCESSIONÁRIA PORTO NOVO

CLIENTE: PREFEITURA DA CIDADE DO RIO DE JANEIRO — COMPANHIA DE DESENVOLVIMENTO URBANO DA REGIÃO DO PORTO DO RIO

RESPONSÁVEL TÉCNICO:
CREA / CAU:
ART / RRT:
ASSINATURA:

OBRA: MUSEU DO AMANHÃ

COORDENAÇÃO PROJETOS: fernandes / arquitetos associados

ETAPA: PROJETO AS BUILT

DISCIPLINA: ARQUITETURA

RESPONSÁVEL TÉCNICO: DANIEL FERNANDES
CAU: 52964-8
ART / RRT:
ASSINATURA:

TÍTULO: ÁREA EXTERNA - SETOR 6

PROJETISTA: fernandes / arquitetos associados

Nº DO DOCUMENTO:	PRANCHA:	REVISÃO:
MDA-PD-ARQ-DE-106	01	R00
DATA: 01/12/2015	ESCALA: INDICADA	DISCIPLINA: ARQ
EMPRESA: FERNANDES ARQUITETOS ASSOCIADOS	VERIFICAÇÃO: LUIS LIMA	
EXECUÇÃO: CRISTIANE SUZUKI	APROVAÇÃO: DANIEL FERNANDES	

RESPONSÁVEL TÉCNICO: DANIEL FERNANDES
CAU: 52964-8
ART / RRT:
ASSINATURA:

CÓPIA OU IMPRESSÃO DE DOCUMENTO NÃO CONTROLADA

FORMATO A0 EXT - 1744.00 x 841.00 mm